


**REFERENCIAS:**  
 UIS: Unidad Interior HI WALL  
 2.8: Marca CARRIER - Modelo 42VH009  
 4.5: Marca CARRIER - Modelo 42VH012  
 5.6: Marca CARRIER - Modelo 42VH024

Ⓜ N° de dirección para el control  
 Ⓜ Split Independiente

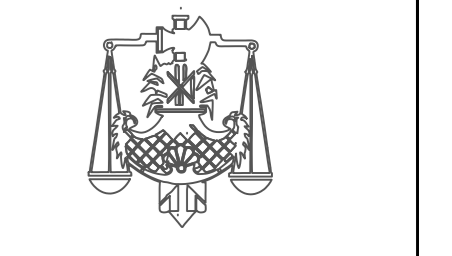

**PODER JUDICIAL DE LA PROVINCIA DE SANTA FE**

OFICINA DE ARQUITECTURA DEL PODER JUDICIAL DE SANTA FE

OBRA: ACONDICIONAMIENTO TERMICO INTEGRAL DEL PALACIO DE JUSTICIA DE SANTA FE

UBICACIÓN:  
 Av. General Urquiza  

PLANO: INSTALACION TERMOMECANICA. P. BAJA.

ESCALA: 1:100

FECHA: 16/09/20

NOTA: CONFORME A OBRA

PLANO N°:  
**A-02**