






SUBSUELO

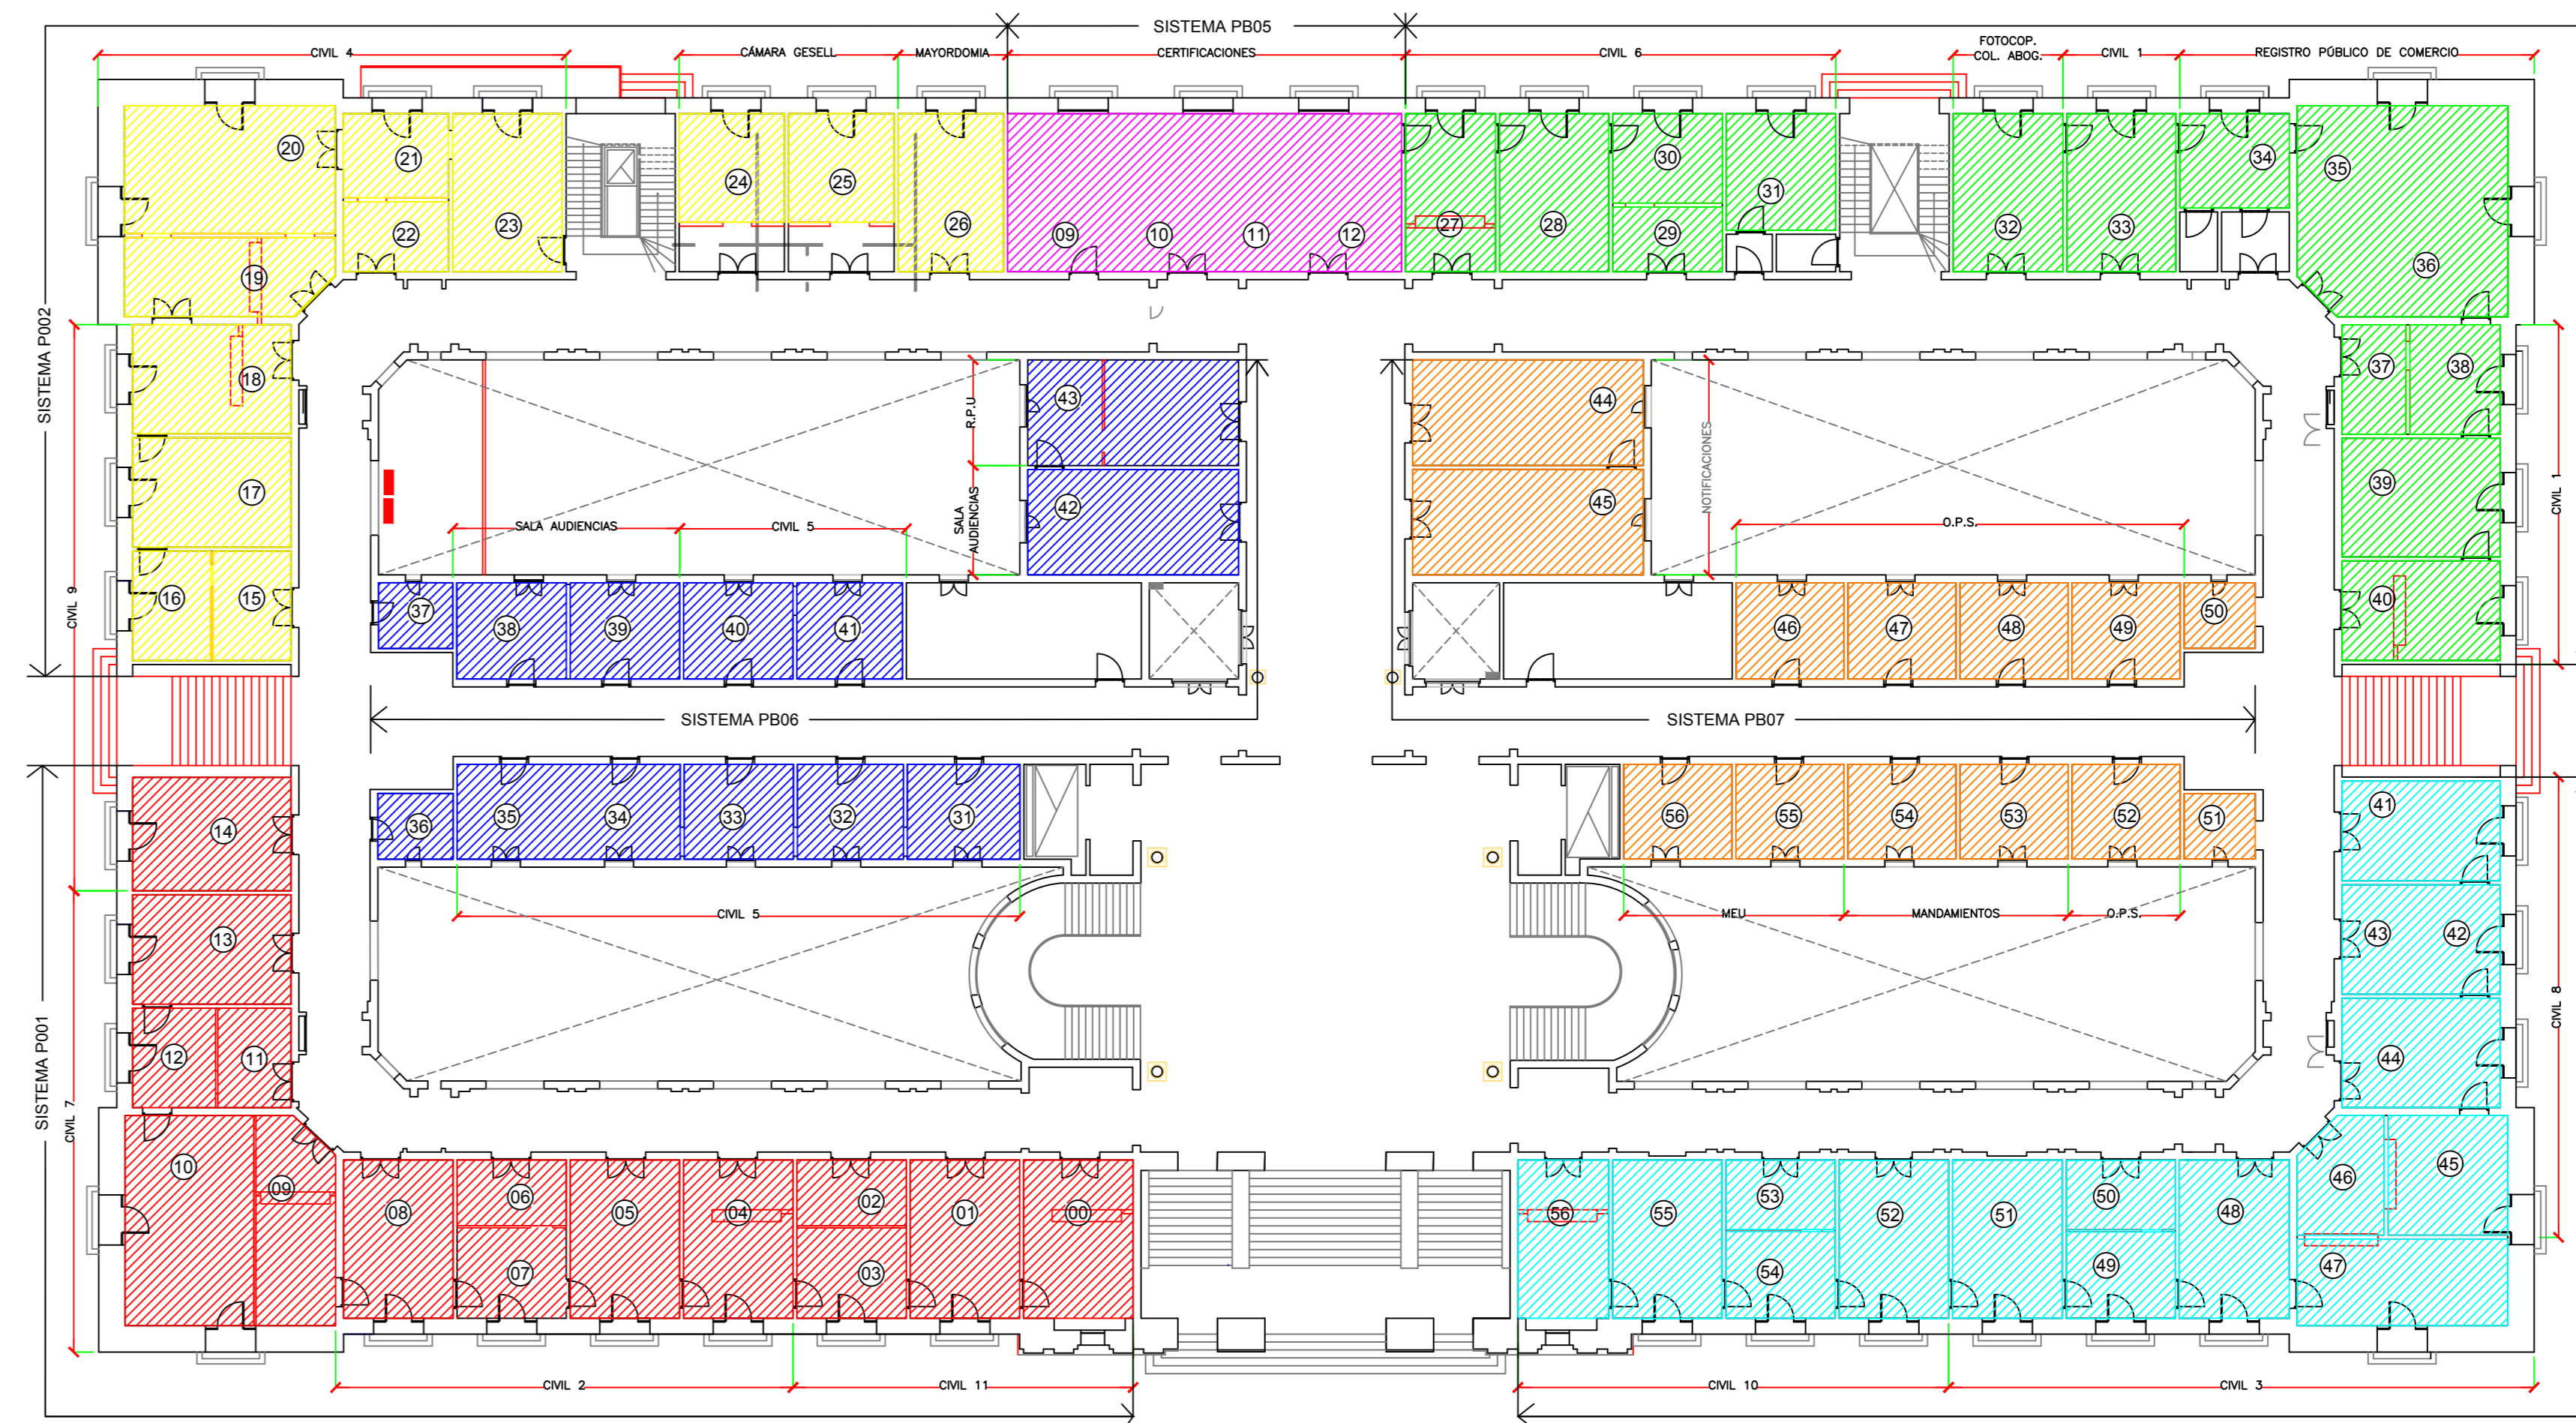


PLANTA BAJA

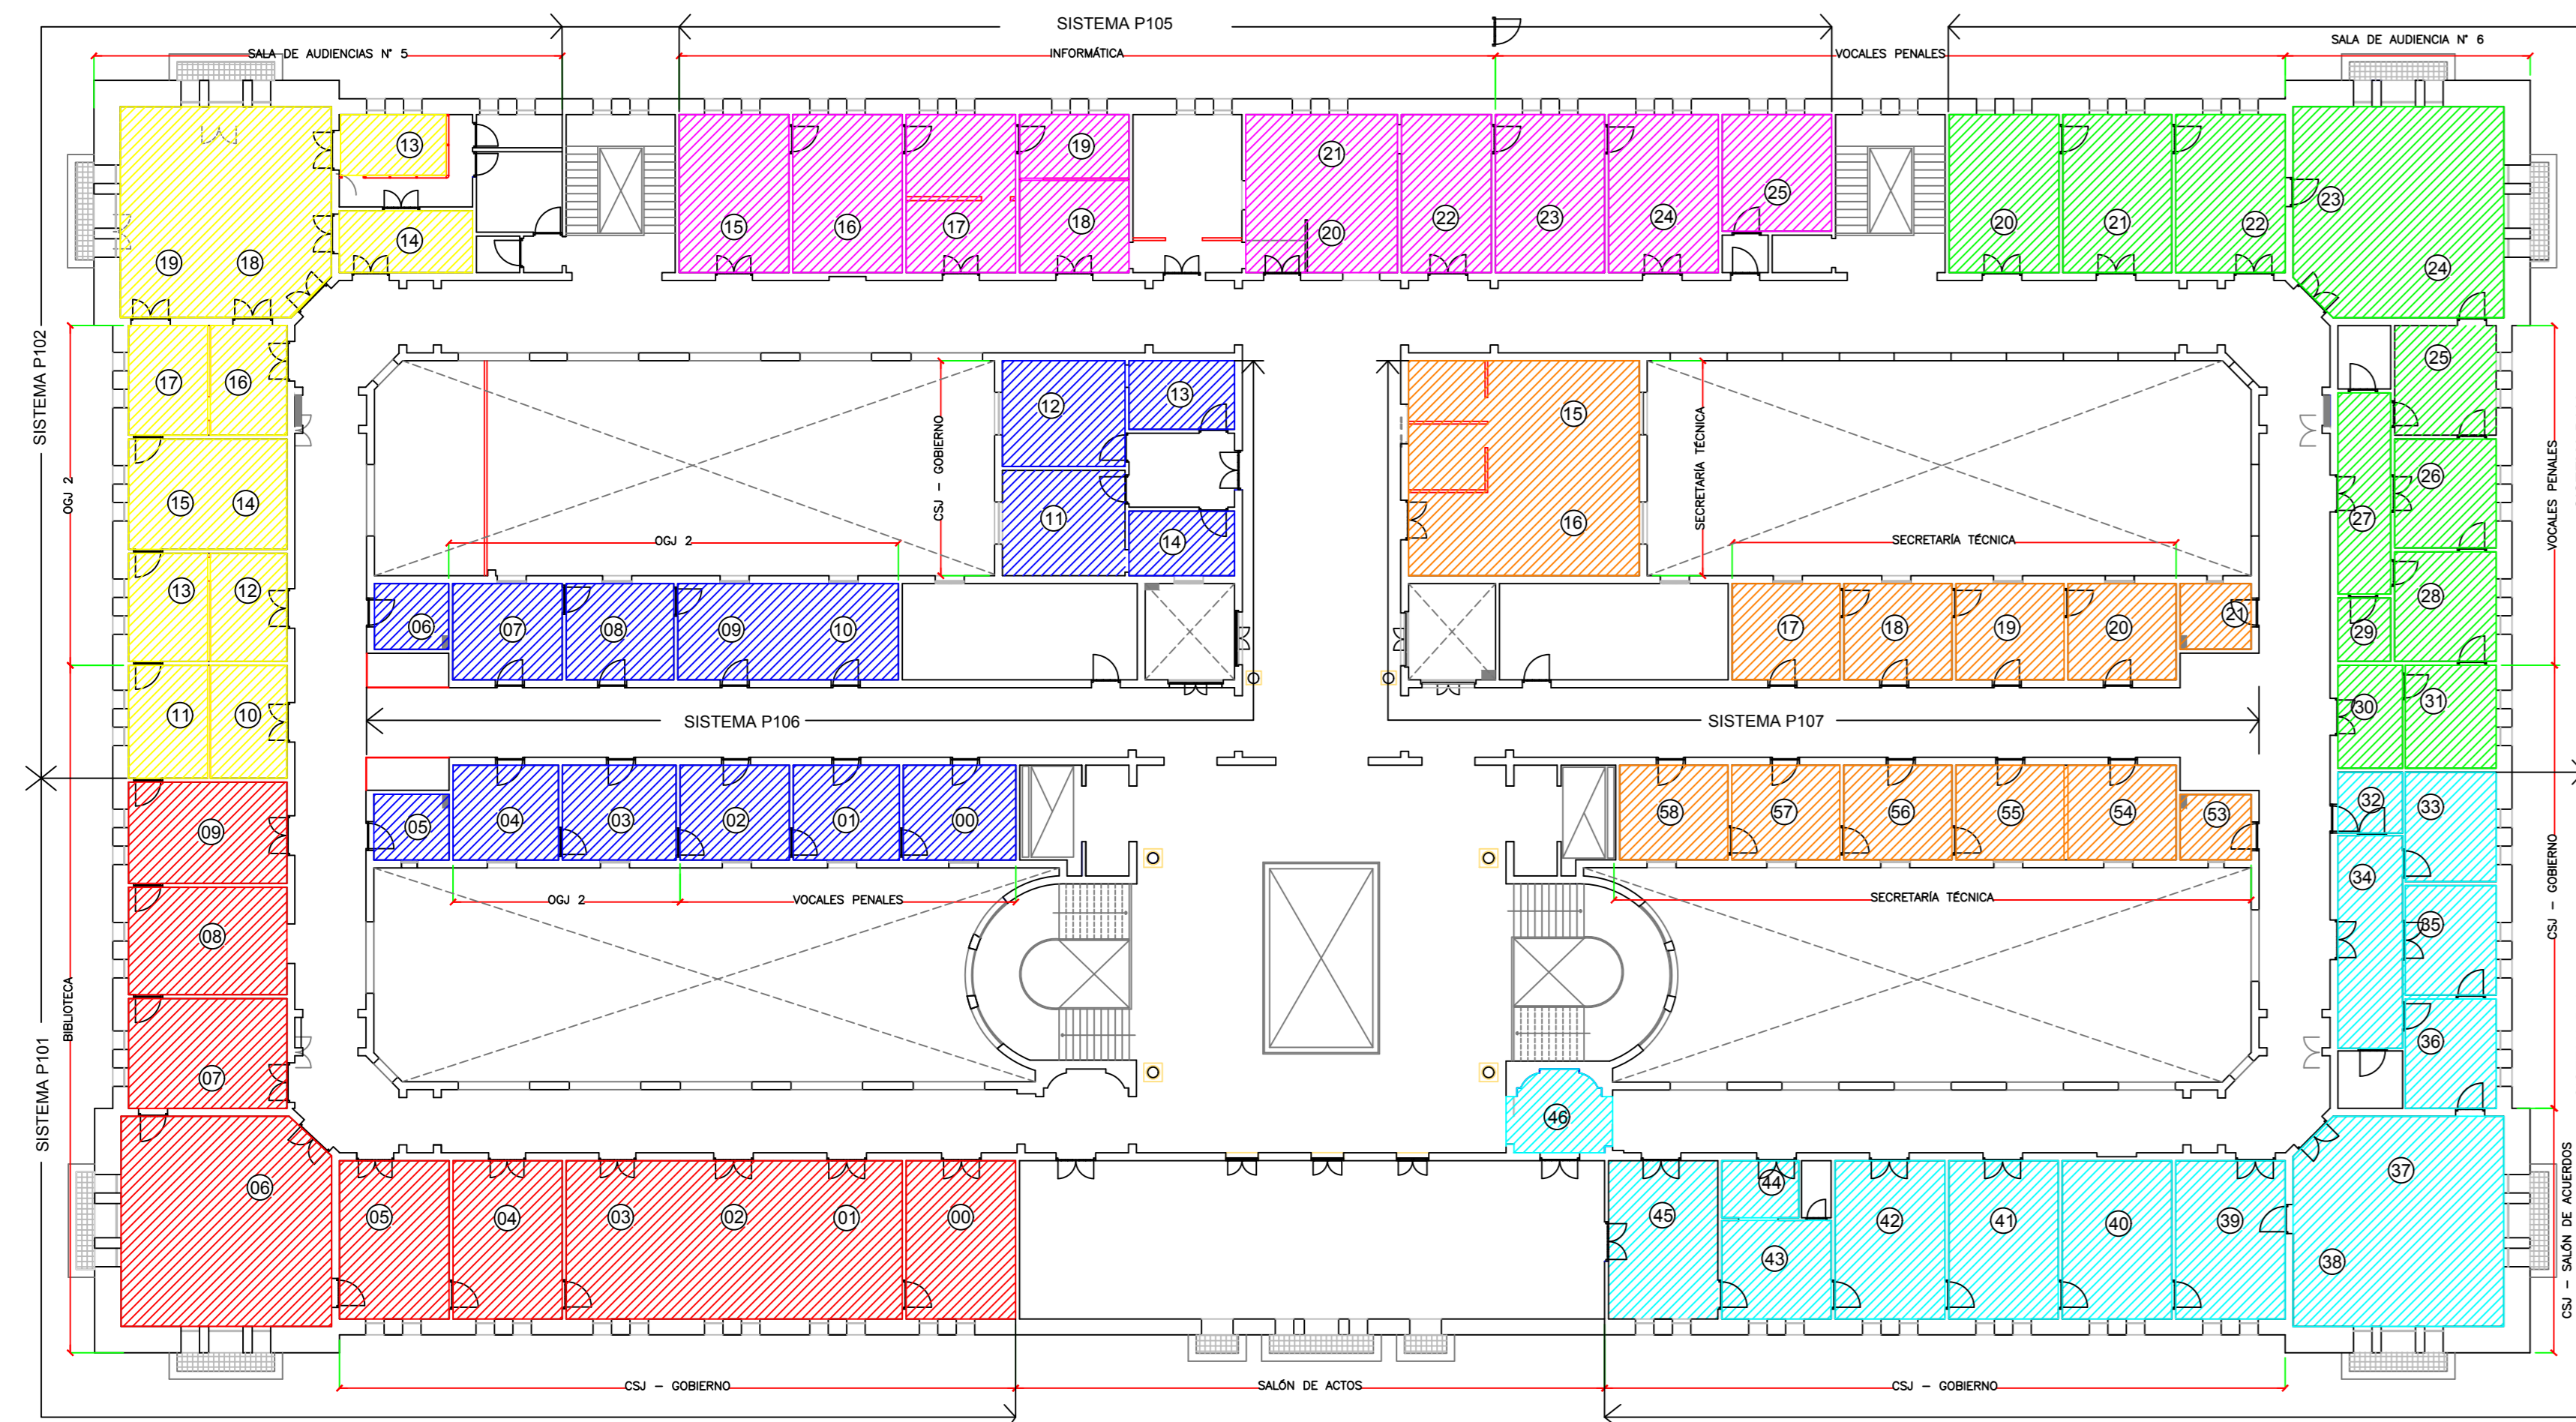

PRIMER PISO

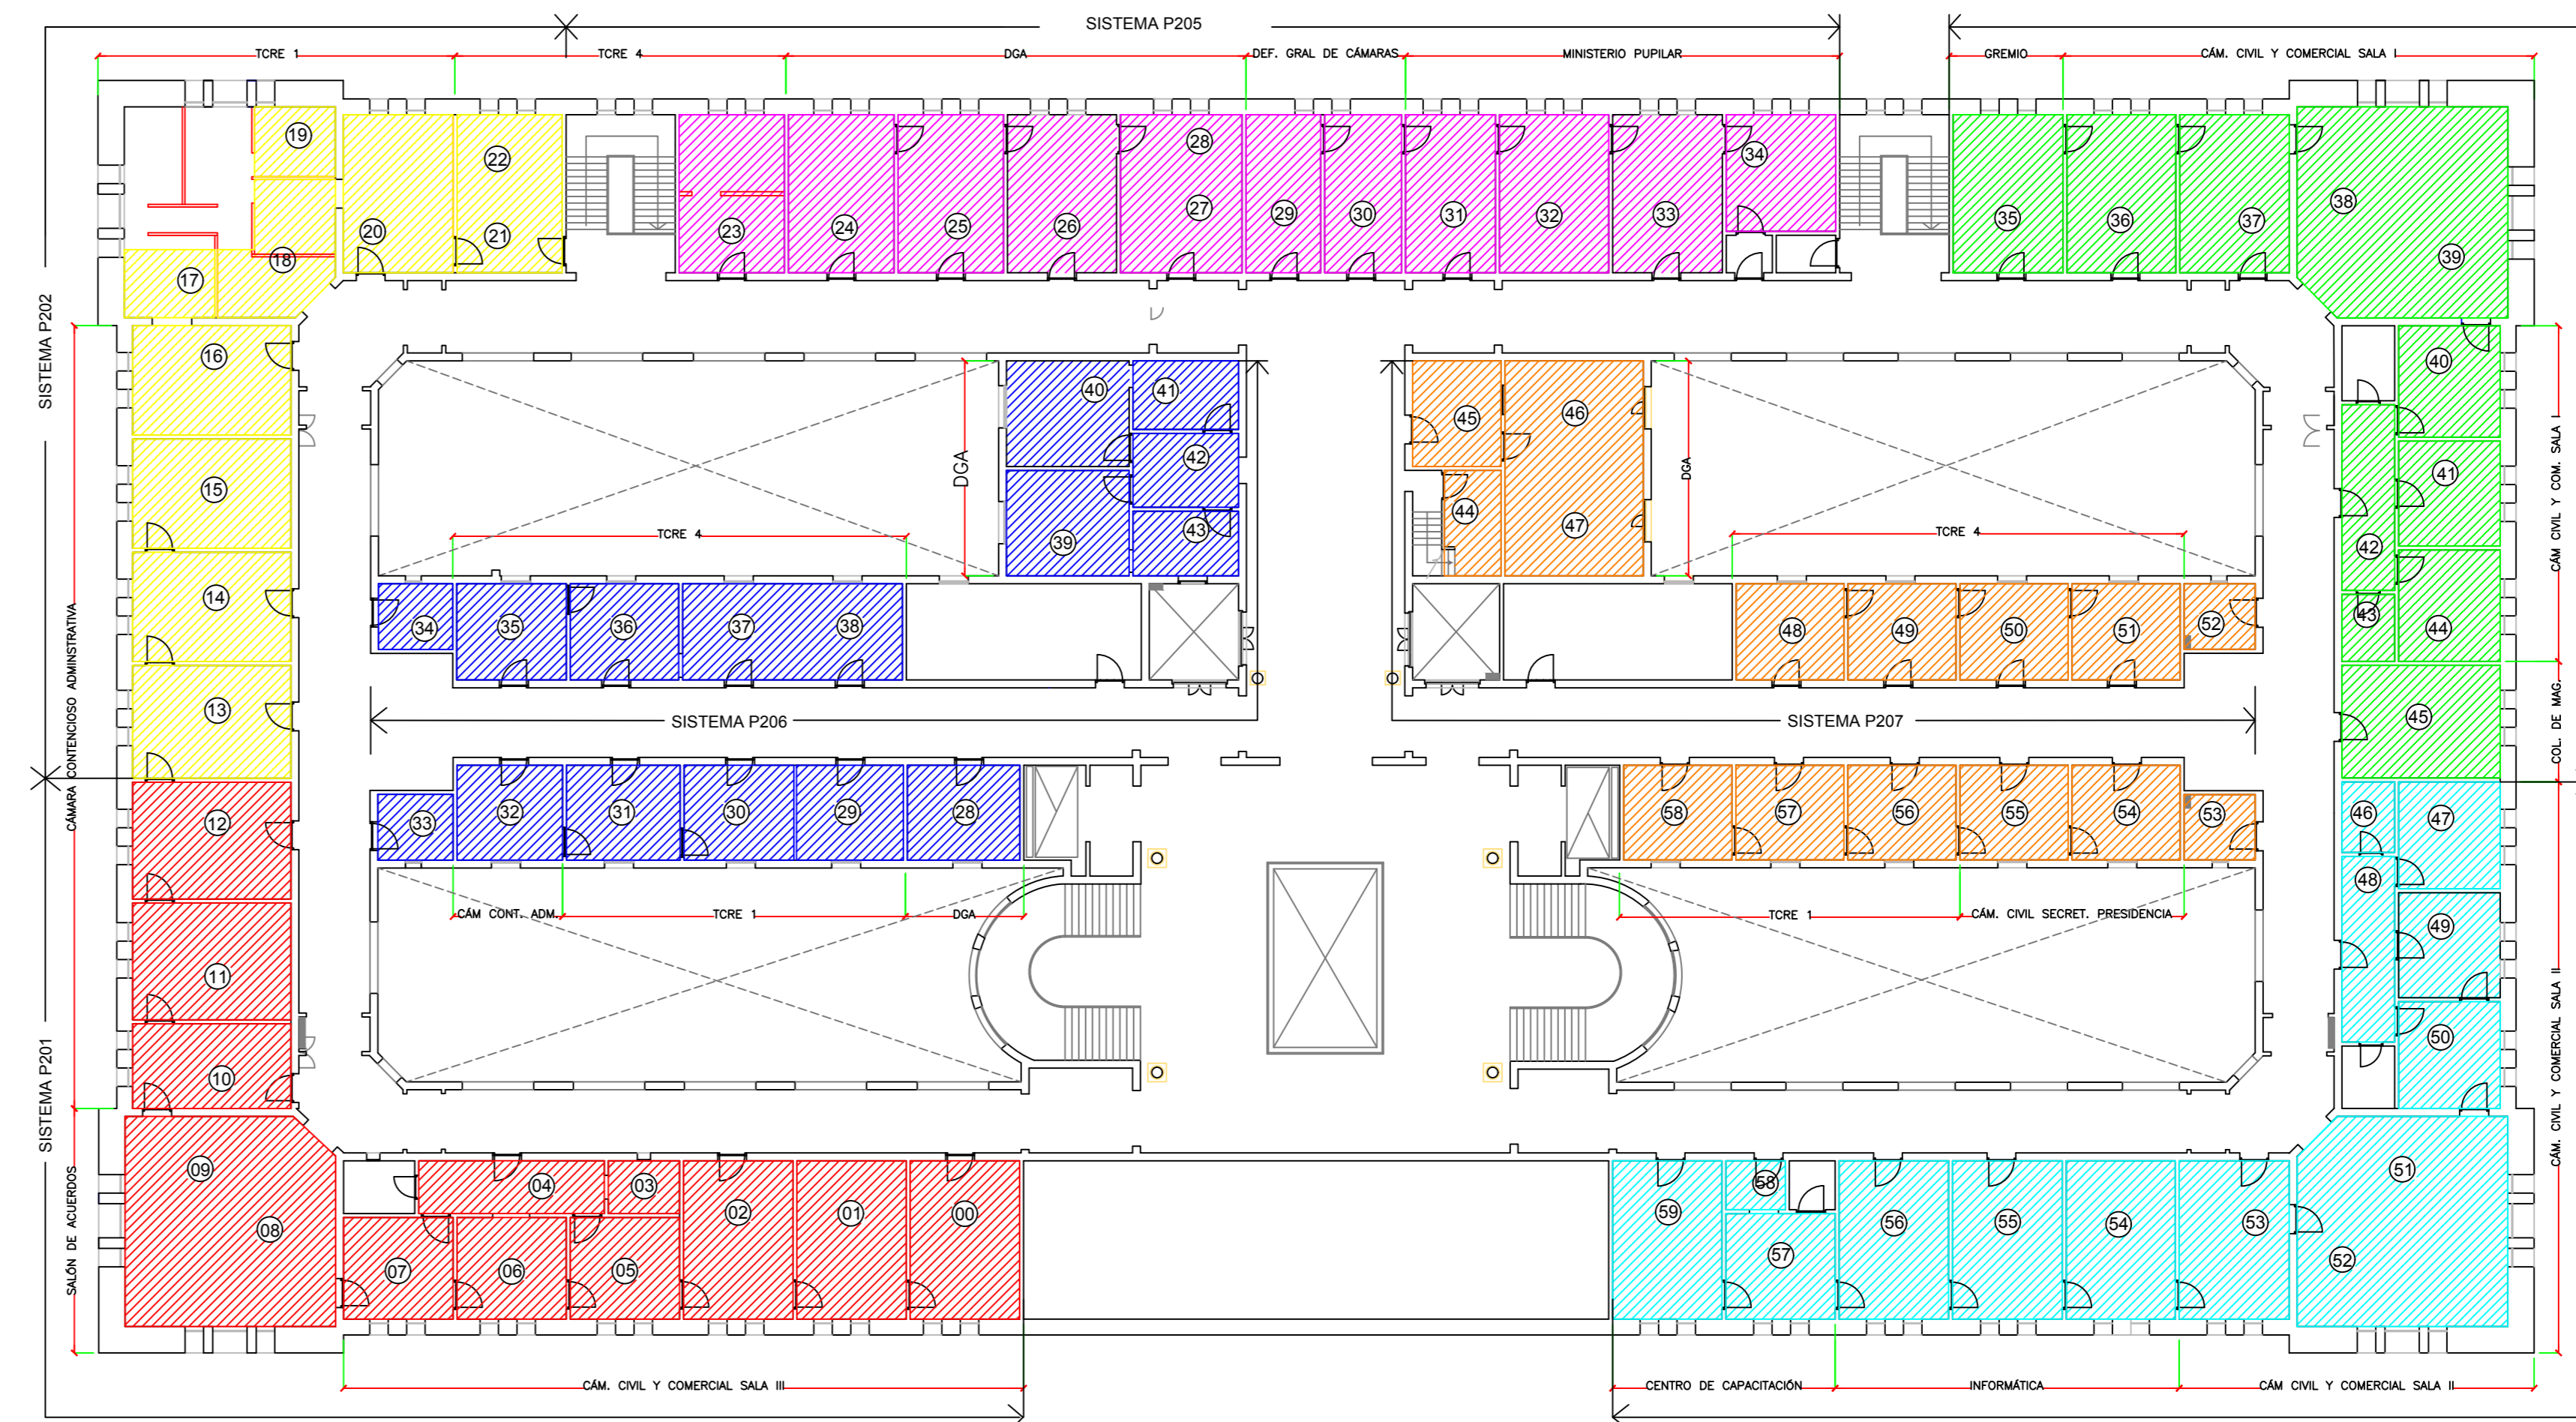


SEGUNDO PISO

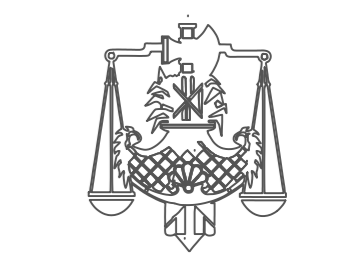

PODER JUDICIAL DE LA PROVINCIA DE SANTA FE

OFICINA DE ARQUITECTURA DEL PODER JUDICIAL DE SANTA FE

OBRA: ACONDICIONAMIENTO TERMICO INTEGRAL DEL PALACIO DE JUSTICIA DE SANTA FE

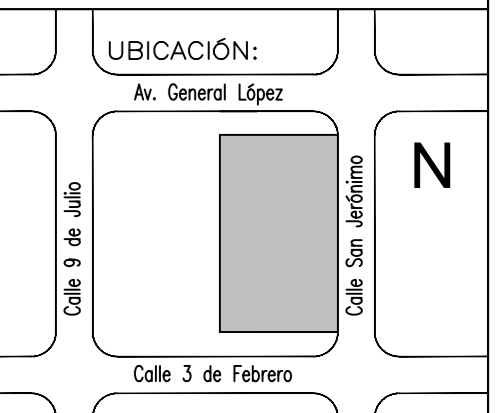

PLANO: DIRECCIONAMIENTO DE CONTROL

ESCALA: S/E

FECHA: 16/09/20

NOTA: CONFORME A OBRA

PLANO N°: A-06