



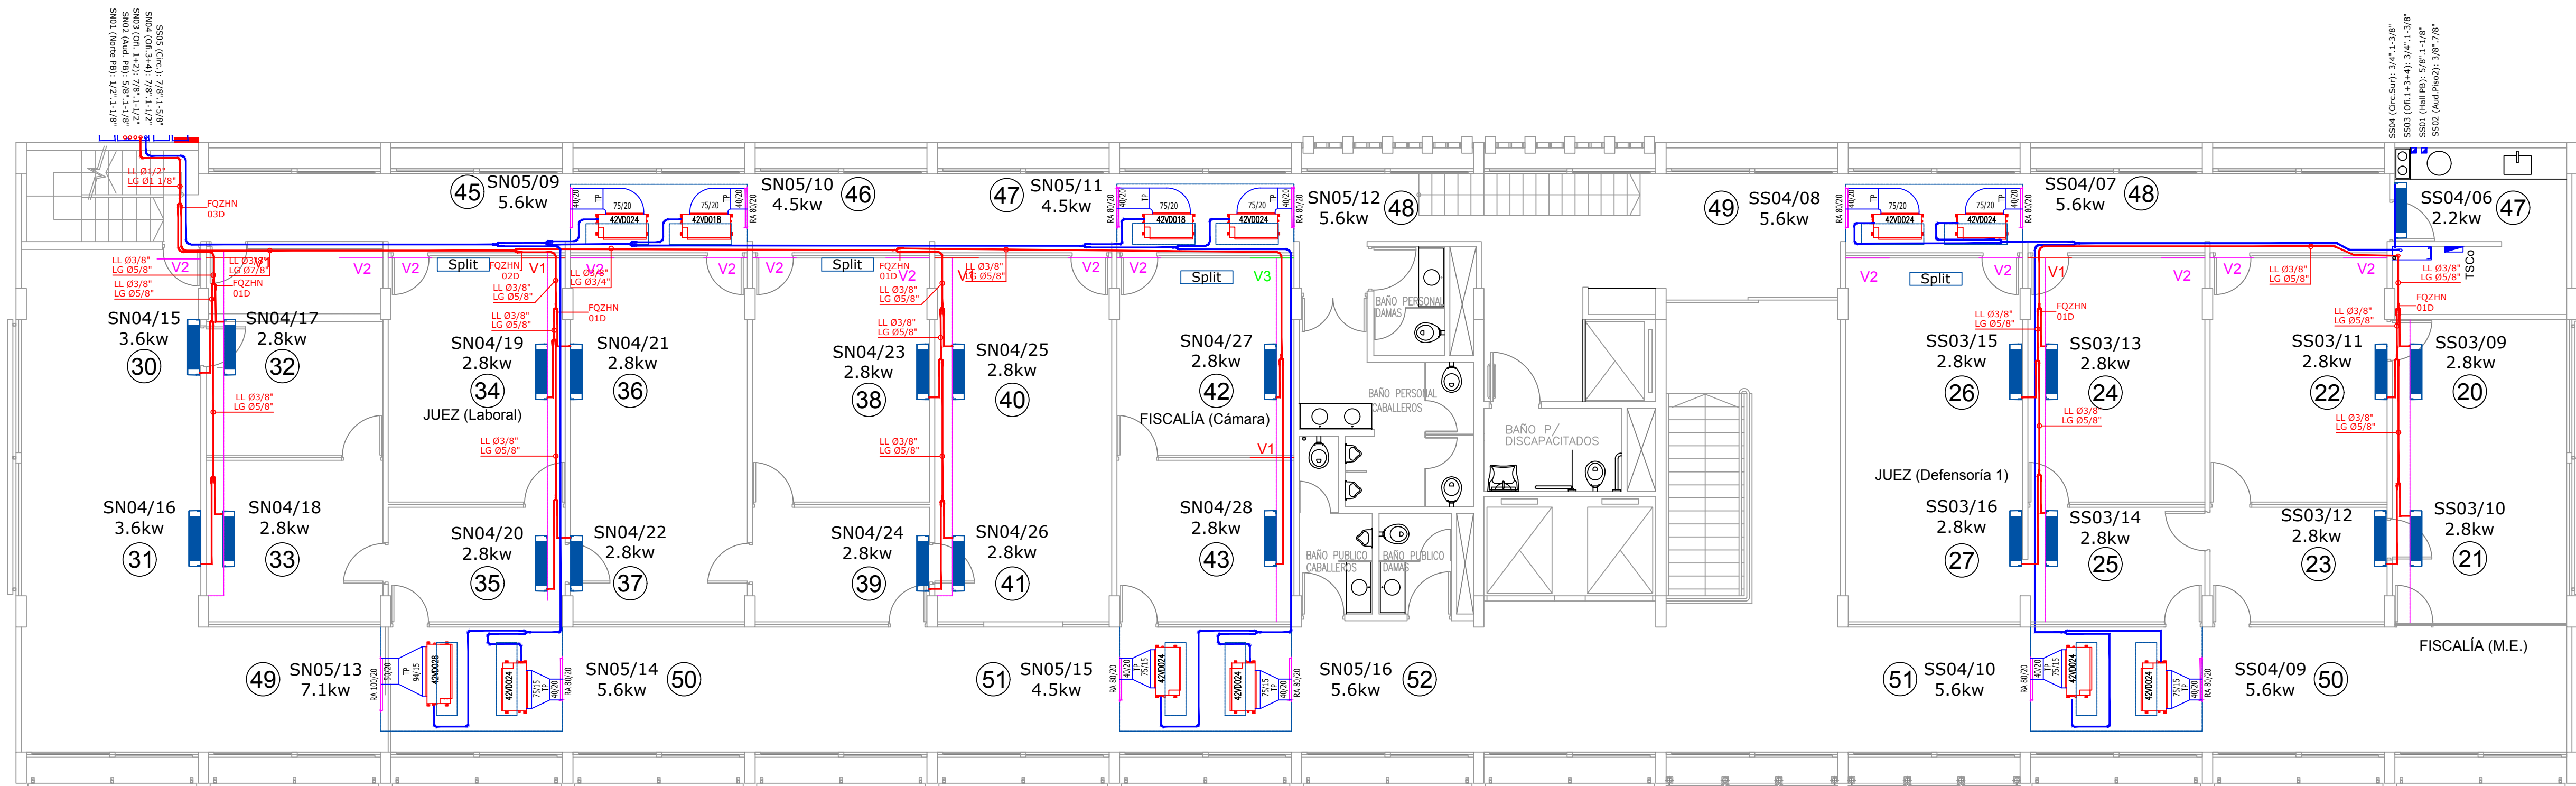

TERCER PISO

REFERENCIAS:

- UI: Unidad Interior HI WALL
2.8: Marca CARRIER - Modelo 42VH009
3.6: Marca CARRIER - Modelo 42VH012
4.5: Marca CARRIER - Modelo 42VH018
5.6: Marca CARRIER - Modelo 42VH024
UI: Unidad Interior HIGH STATIC PRESSURE
4.5: Marca CARRIER - Modelo 42VD018
5.6: Marca CARRIER - Modelo 42VD024
28: Marca CARRIER - Modelo 42VD060
00: N° de dirección para el control

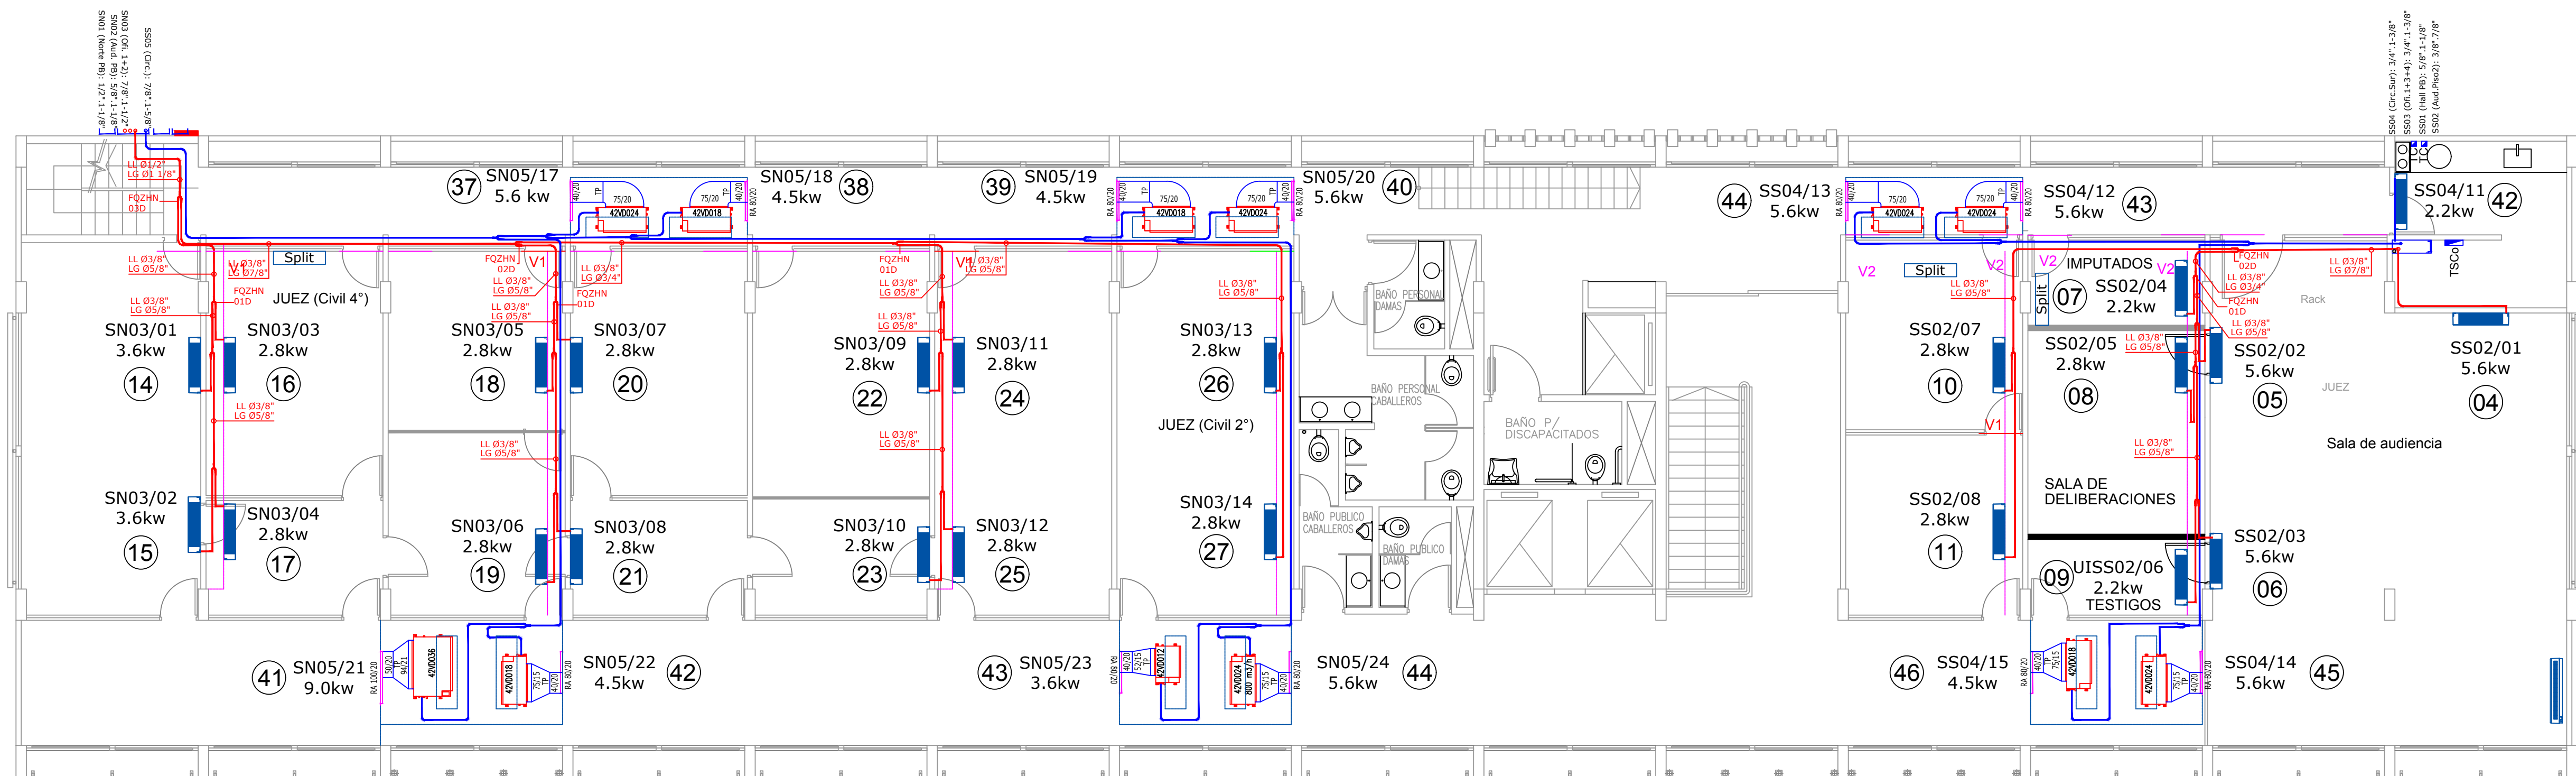

SEGUNDO PISO

REFERENCIAS:

- UI: Unidad Interior HI WALL
2.8: Marca CARRIER - Modelo 42VH009
3.6: Marca CARRIER - Modelo 42VH012
4.5: Marca CARRIER - Modelo 42VH018
5.6: Marca CARRIER - Modelo 42VH024
UI: Unidad Interior HIGH STATIC PRESSURE
4.5: Marca CARRIER - Modelo 42VD018
5.6: Marca CARRIER - Modelo 42VD024
28: Marca CARRIER - Modelo 42VD060
00: N° de dirección para el control

	OBRA: CONFORME A OBRA - INSTALACIÓN TERMOMECANICA SEGUNDO Y TERCER PISO	ESCALA: 1:75 PLANO N°
	PODER JUDICIAL DE LA PROVINCIA DE SANTA FE PODER JUDICIAL - ALVEAR 226 - RAFAELA	