



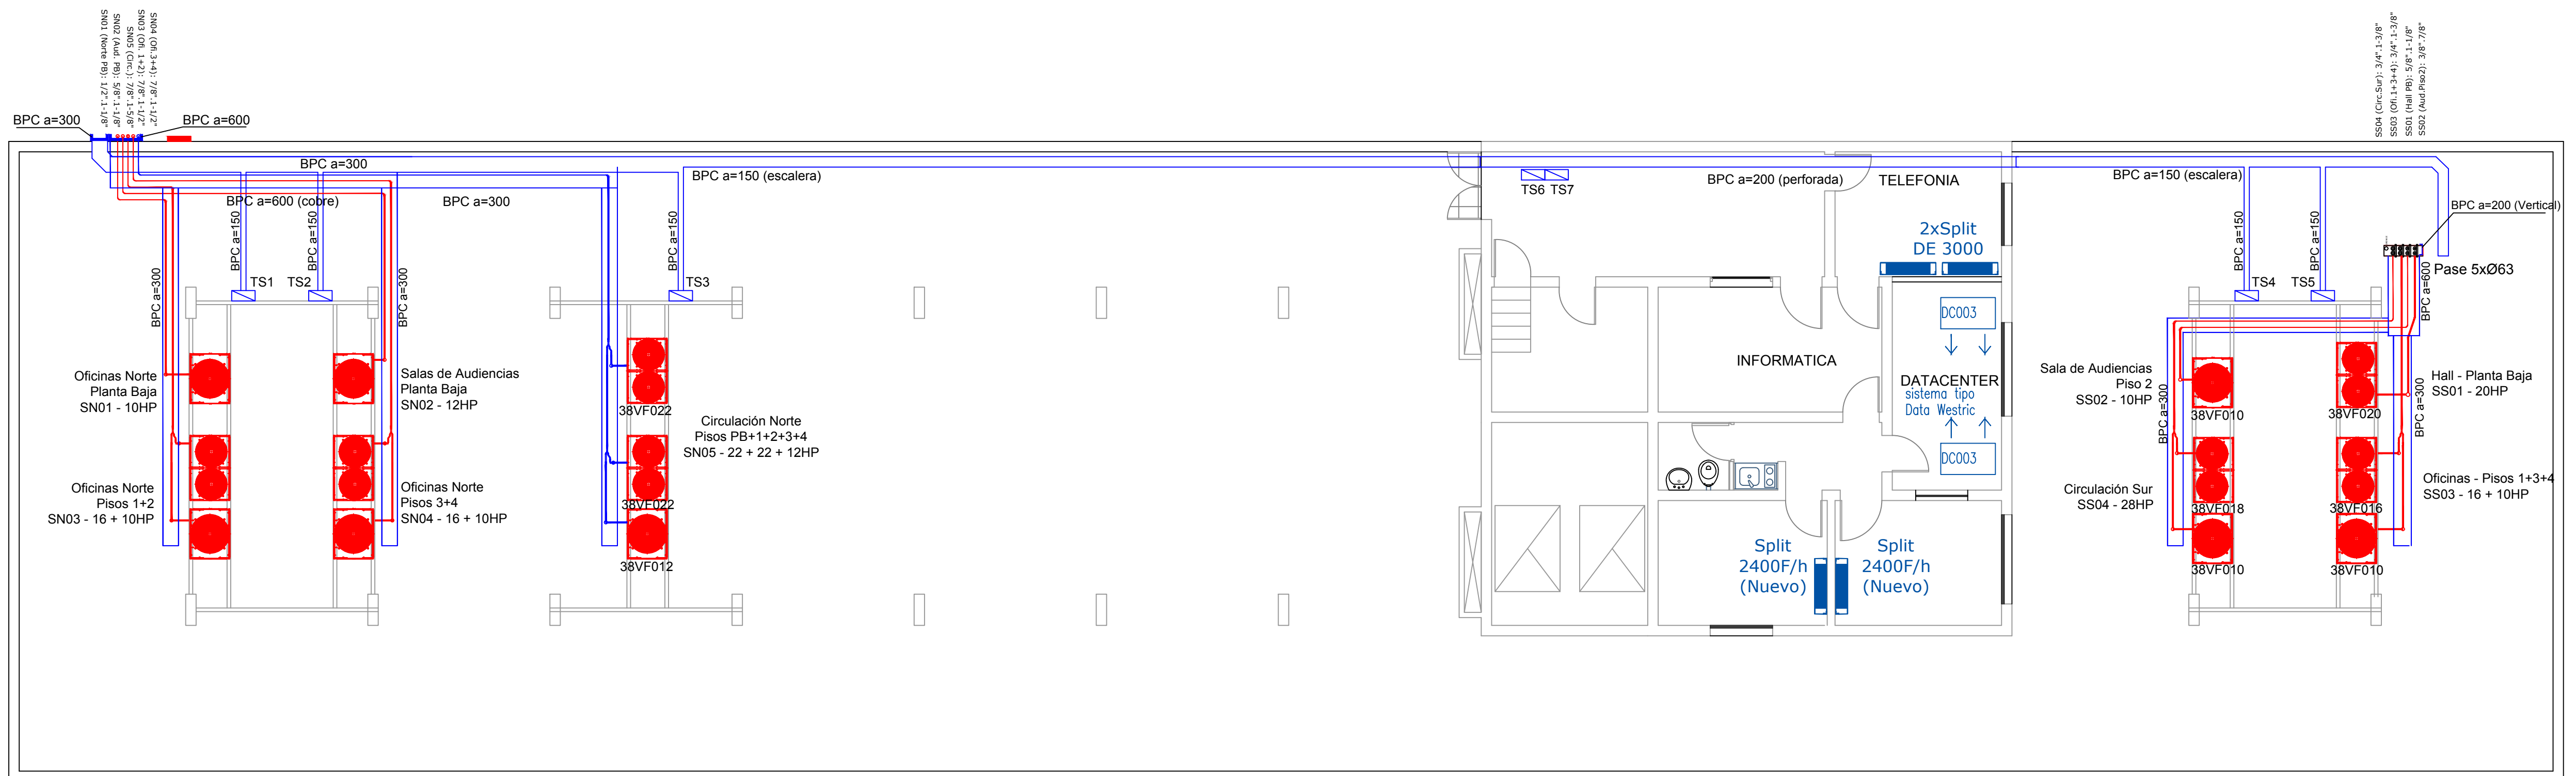

PLANTA TERRAZA

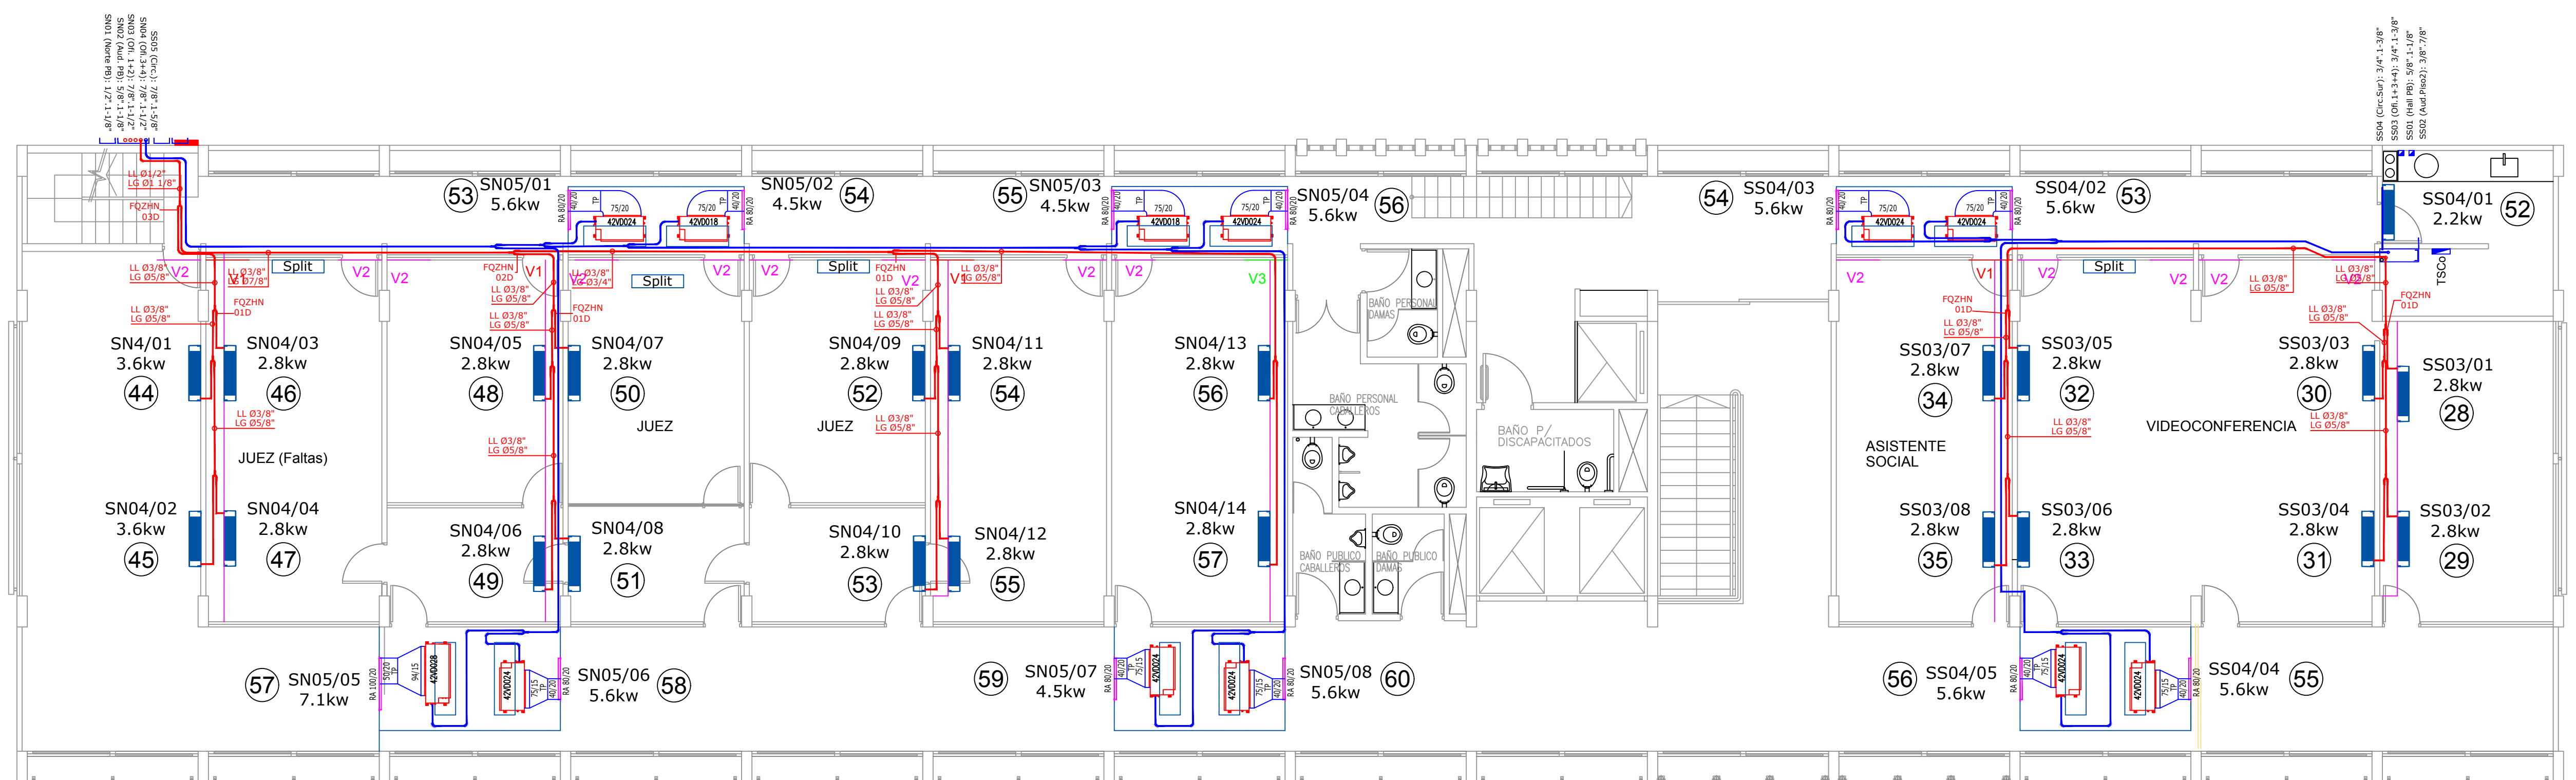

CUARTO PISO

REFERENCIAS:

- UI: Unidad Interior HI WALL
 2.8: Marca CARRIER - Modelo 42VH009
 3.6: Marca CARRIER - Modelo 42VH012
 4.5: Marca CARRIER - Modelo 42VH018
 5.6: Marca CARRIER - Modelo 42VH024
 UI: Unidad Interior HIGH STATIC PRESSURE
 4.5: Marca CARRIER - Modelo 42VD018
 5.6: Marca CARRIER - Modelo 42VD024
 28: Marca CARRIER - Modelo 42VD060
 (00) N° de dirección para el control

	OBRA: CONFORME A OBRA - INSTALACIÓN TERMOMECANICA CUARTO PISO - TERRAZA	ESCALA: 1:75
	PODER JUDICIAL DE LA PROVINCIA DE SANTA FE	PLANO N°
	PODER JUDICIAL - ALVEAR 226 - RAFAELA	03