
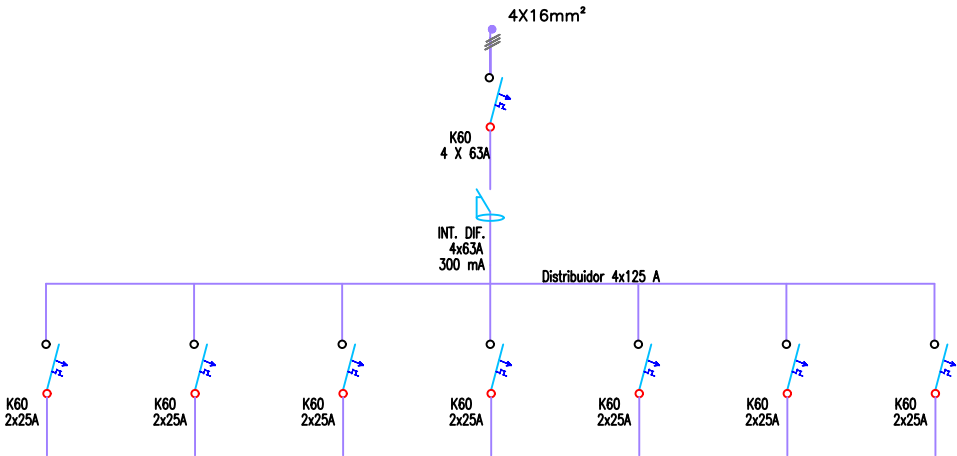


TABLERO TDC
DISTRIBUIDOR COCINAS

UBICADO EN PLANTA BAJA
SALA DE TABLEROS


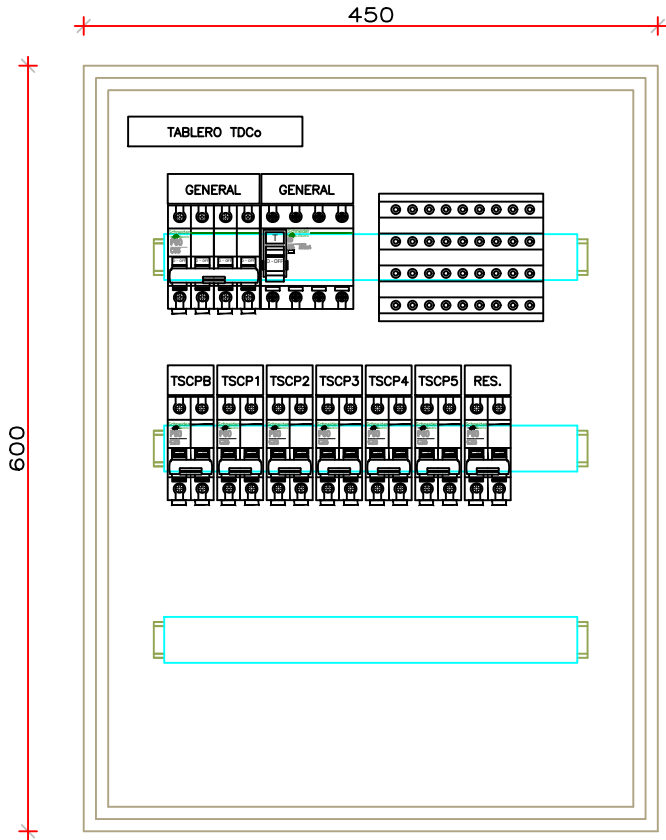


TABLERO TDCo

N° DE CIRCUITO	TSCP B	TSCP 1	TSCP 2	TSCP 3	TSCP 4	TSCP 5	Reserva
EQUIPO / MAQUINA	ANAFE/TERMO.	ANAFE/TERMO.	ANAFE/TERMO.	ANAFE/TERMO.	ANAFE/TERMO.	ANAFE/TERMO.	Reserva
POTENCIA INSTALADA [kW]	3	3	3	3	3	3	—
INTENSIDAD [AMPER]	13.6	13.6	13.6	13.6	13.6	13.6	—
TIPO DE MAQUINA							
UBICACION	PB	PISO 1	PISO 2	PISO 3	PISO 4	PISO 4	—
LARGO DE CONDUCTOR	130 m	90 m	85 m	80 m	75 m	75 m	—
CONDUCTOR	2 x 6 mm²	2 x 6 mm²	2 x 6 mm²	2 x 6 mm²	2 x 6 mm²	2 x 6 mm²	—
DISYUNTOR DIFERENCIAL							
INTERRUPTOR	2 X 25A	2 X 25A	2 X 25A	2 X 25A	2 X 25A	2 X 25A	2 X 25A

TABLERO TSCo
TABLERO SECCIONAL COCINAS

UBICADO EN COCINA

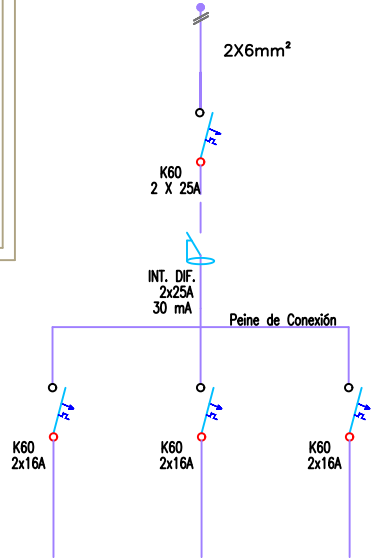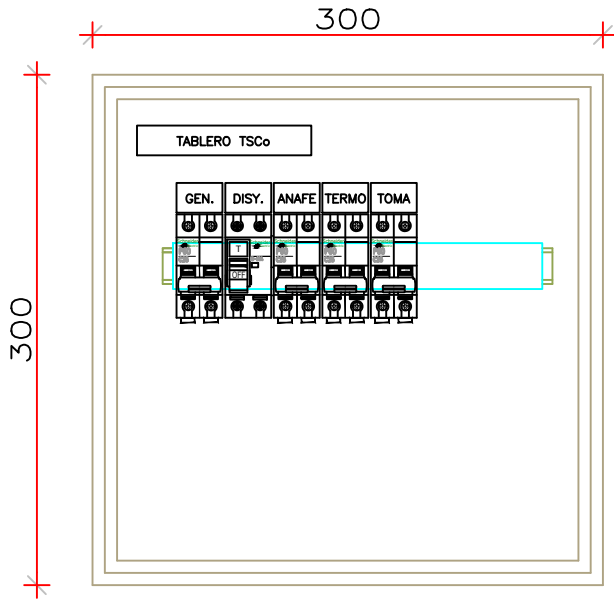

TABLERO TDCo

N° DE CIRCUITO	ANAFE	TERMO	TOMA
EQUIPO / MAQUINA	ANAFE	TERMOTANQUE	TOMA
POTENCIA INSTALADA [kW]	1.5	1.5	1.5
INTENSIDAD [AMPER]	6.9	6.9	6.9
TIPO DE MAQUINA			
UBICACION	COCINA	COCINA	COCINA
LARGO DE CONDUCTOR	5 m	5 m	5 m
CONDUCTOR	2 x 2.5 mm²	2 x 2.5 mm²	2 x 2.5 mm²
DISYUNTOR DIFERENCIAL			
INTERRUPTOR	2 X 16A	2 X 16A	2 X 16A



OBRA:
CONFORME A OBRA - TABLERO ELECTRICO COCINA

ESCALA: S/E

PLANO N°

PODER JUDICIAL DE LA PROVINCIA DE SANTA FE

PODER JUDICIAL - ALVEAR 226 - RAFAELA