
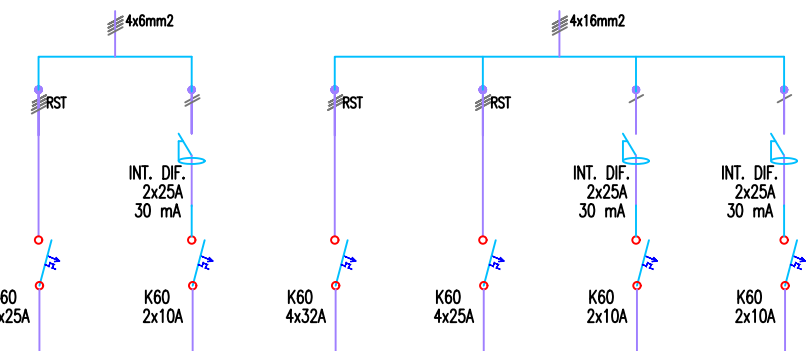


TABLERO TEAA-VRF

1.0 -

UBICADO EN TERRAZA

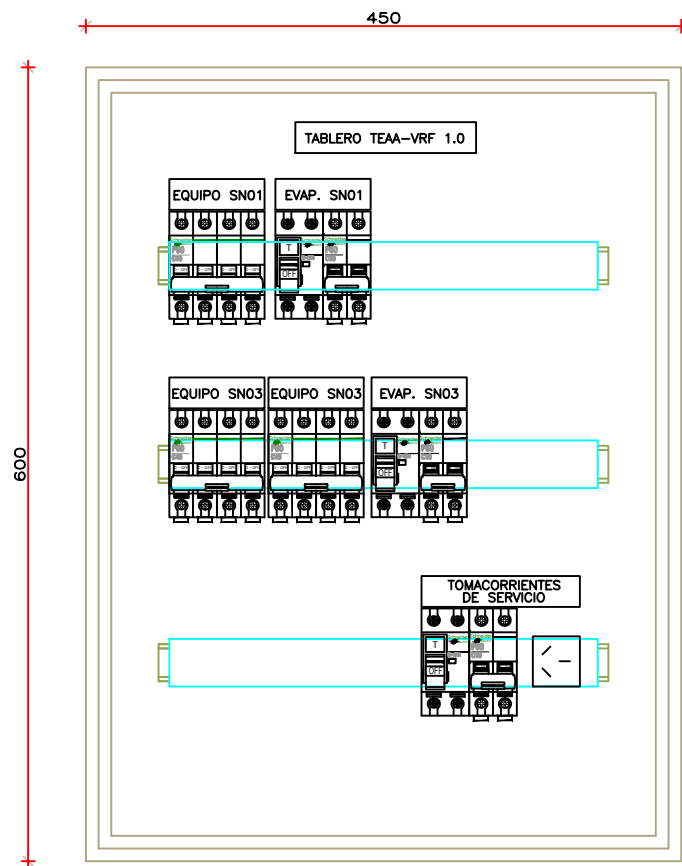



TABLERO TEAA-1

N° DE CIRCUITO	1.1.-UCM	1.2.-UE	1.3.-UCM	1.4.-UCE	1.5.-UE	1.6.-TS
EQUIPO / MAQUINA	SN01-10 HP	EVAP. SN01	SN03-16 HP	SN03-10 HP	EVAP. SN03	TOMCORRIENTE SERVICIO
POTENCIA INSTALADA [kW]	10	0.60	16	10	0.60	-
INTENSIDAD [AMPER]	19	4	29	19	4	2.62
TIPO DE MAQUINA	CONDENSADOR MAESTRO-SN01	EVAPORADORES P00-SN01	CONDENSADOR MAESTRO-SN03	CONDENSADOR ESCLAVO-SN03	EVAPORADORES P01-SN03	TOMACORRIENTE
UBICACION	TERRAZA	PLANTA BAJA	TERRAZA	TERRAZA	PISO:1-2	TERRAZA
LARGO DE CONDUCTOR	6 m	-	6 m	6 m	-	-
CONDUCTOR	4 X 4mm²	3 x 2,5mm²	4 x 6 mm²	4 x 4mm²	3 x 2,5mm²	3 x 2,5mm²
DISYUNTOR DIFERENCIAL	-	2 X 25A-30mA	-	-	2 X 25A-30mA	2 X 25A-30mA
INTERRUPTOR	4 X 25A	2 X 10A	4 X 32A	4 X 25A	2 X 10A	2 X 10A

TABLERO TEAA-VRF

2.0 -

UBICADO EN TERRAZA

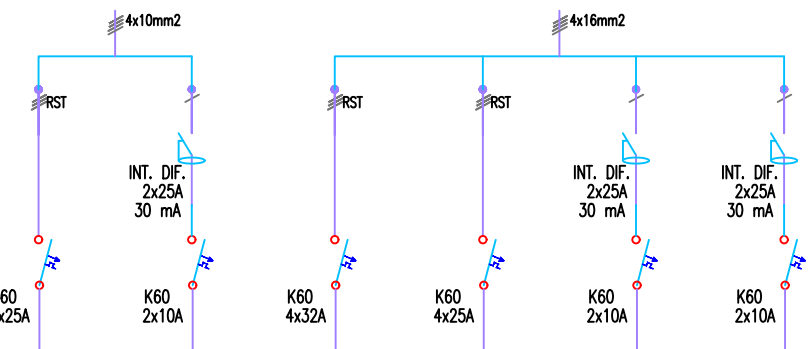
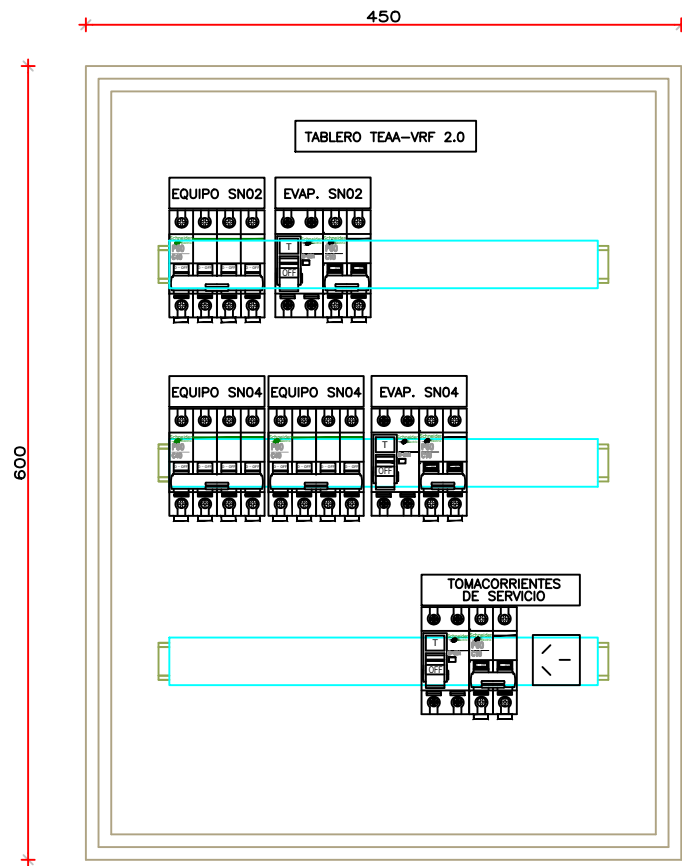


TABLERO TEAA-2

N° DE CIRCUITO	2.1.-UCM	2.2.-UE	2.3.-UCM	2.4.-UCE	2.5.-UE	2.6.-TS
EQUIPO / MAQUINA	SN02-12 HP	EVAP. SN02	SN04-16HP	SN04-10 HP	EVAP. SN04	TOMCORRIENTE SERVICIO
POTENCIA INSTALADA [kW]	12	0.60	16	10	0.60	-
INTENSIDAD [AMPER]	22	4	29	19	4	2.62
TIPO DE MAQUINA	CONDENSADOR MAESTRO-SN02	EVAPORADORES P00-SN02	CONDENSADOR MAESTRO-SN04	CONDENSADOR ESCLAVO-SN04	EVAPORADORES P01-SN04	TOMACORRIENTE
UBICACION	TERRAZA	PLANTA BAJA	TERRAZA	TERRAZA	PISO:3-4	TERRAZA
LARGO DE CONDUCTOR	6 m	-	6 m	6 m	-	-
CONDUCTOR	4 x 4 mm²	3 x 2,5mm²	4 x 6 mm²	4 x 4 mm²	3 x 2,5mm²	3 x 2,5mm²
DISYUNTOR DIFERENCIAL	-	2 X 25A-30mA	-	-	2 X 25A-30mA	2 X 25A-30mA
INTERRUPTOR	4 X 25 A	2 X 10A	4 X 32A	4 X 25 A	2 X 10A	2 X 10A

TABLERO TEAA-VRF

3.0 -

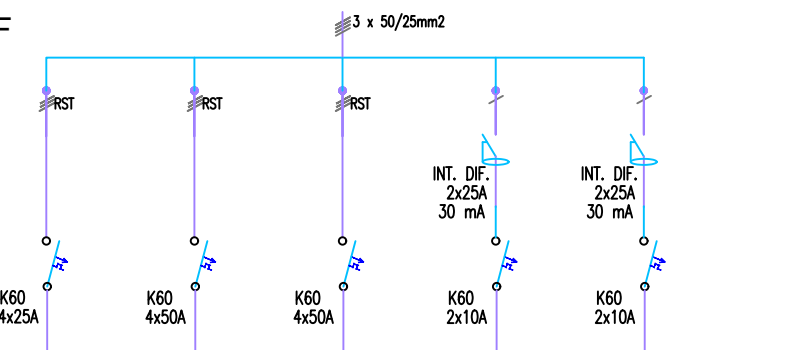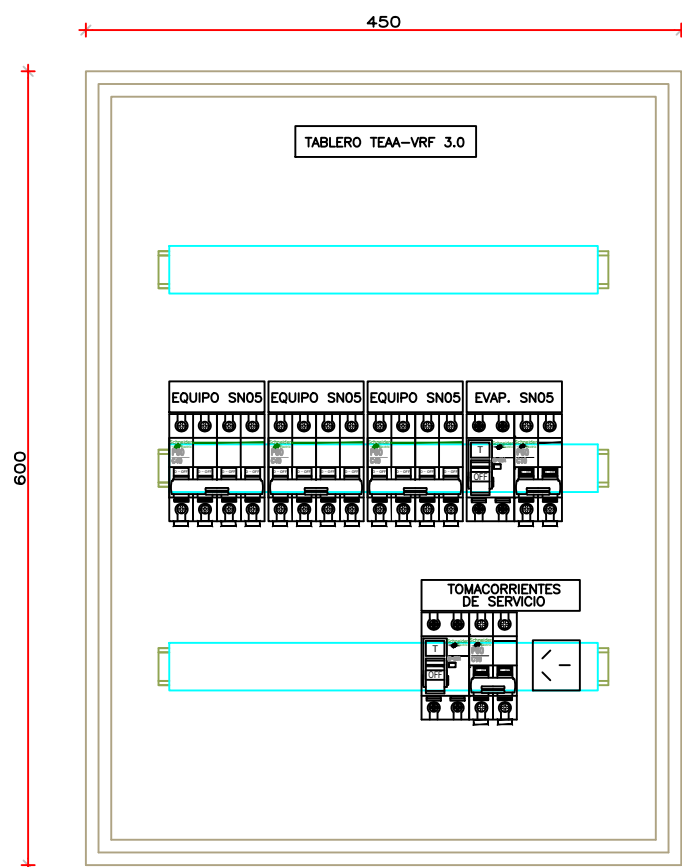



TABLERO TEAA-3

N° DE CIRCUITO	3.1.-UCM	3.2.-UCE	3.3.-UCE	3.4.-UE	3.5.-TS
EQUIPO / MAQUINA	SN05-12HP	SN05-22 HP	SN05-22 HP	EVAP. SN05	TOMCORRIENTE SERVICIO
POTENCIA INSTALADA [kW]	12	22	22	0.60	-
INTENSIDAD [AMPER]	19	41	41	4	2.62
TIPO DE MAQUINA	CONDENSADOR MAESTRO-SN05	CONDENSADOR ESCLAVO-SN05	CONDENSADOR ESCLAVO-SN05	EVAPORADORES P01-SN05	TOMACORRIENTE
UBICACION	TERRAZA	TERRAZA	TERRAZA	PISO:1-2-3-4	TERRAZA
LARGO DE CONDUCTOR	6 m	6 m	6 m	-	-
CONDUCTOR	4 x 4 mm²	4 x 10mm²	4 x 10mm²	3 x 2,5mm²	3 x 2,5mm²
DISYUNTOR DIFERENCIAL	-	-	-	2 X 25A-30mA	2 X 25A-30mA
INTERRUPTOR	4 X 25 A	4 X 50A	4 X 50A	2 X 10A	2 X 10A

TABLERO TEAA-VRF

4.0 -

UBICADO EN TERRAZA

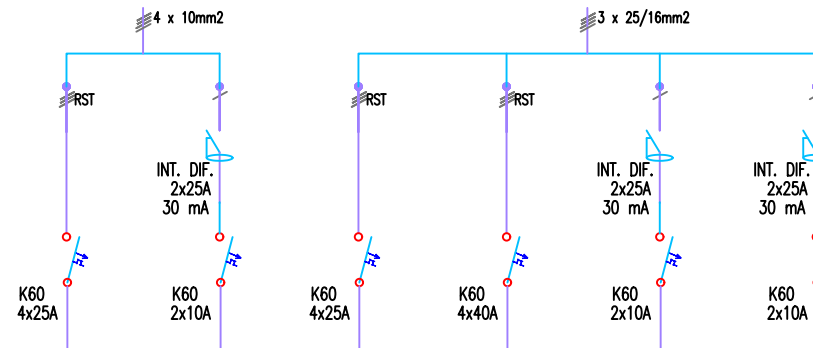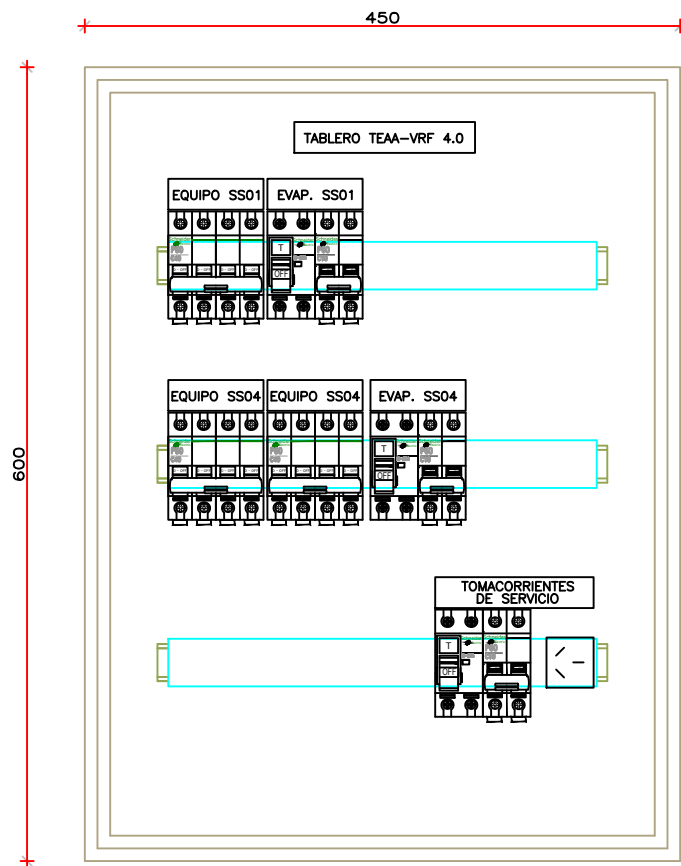



TABLERO TEAA-4

N° DE CIRCUITO	4.1.-UCM	4.2.-UE	4.3.-UCM	4.4.-UCE	4.5.-UE	4.6.-TS
EQUIPO / MAQUINA	SS01-10 HP	EVAP. SS01	SS04-10 HP	SS04-18 HP	EVAP. SS04	TOMCORRIENTE SERVICIO
POTENCIA INSTALADA [kW]	10	0.60	10	18	0.60	-
INTENSIDAD [AMPER]	19	4	19	34	4	2.62
TIPO DE MAQUINA	CONDENSADOR MAESTRO-SS01	EVAPORADORES P00-SS01	CONDENSADOR MAESTRO-SS04	CONDENSADOR ESCLAVO-SS04	EVAPORADORES P01-SS04	TOMACORRIENTE
UBICACION	TERRAZA	PLANTA BAJA	TERRAZA	TERRAZA	PISO:1-3-4	TERRAZA
LARGO DE CONDUCTOR	6 m	-	6 m	6 m	-	-
CONDUCTOR	4 x 4mm²	3 x 2,5mm²	4 x 4mm²	4 x 10 mm²	3 x 2,5mm²	3 x 2,5mm²
DISYUNTOR DIFERENCIAL	--	2 X 25A-30mA	--	-	2 X 25A-30mA	2 X 25A-30mA
INTERRUPTOR	4 X 25A	2 X 10A	4 X 25A	4 X 40A	2 X 10A	2 X 10A

TABLERO TEAA-VRF

5.0 -

UBICADO EN TERRAZA

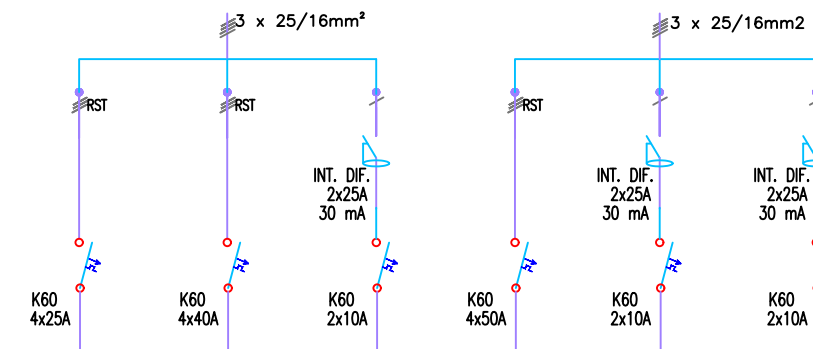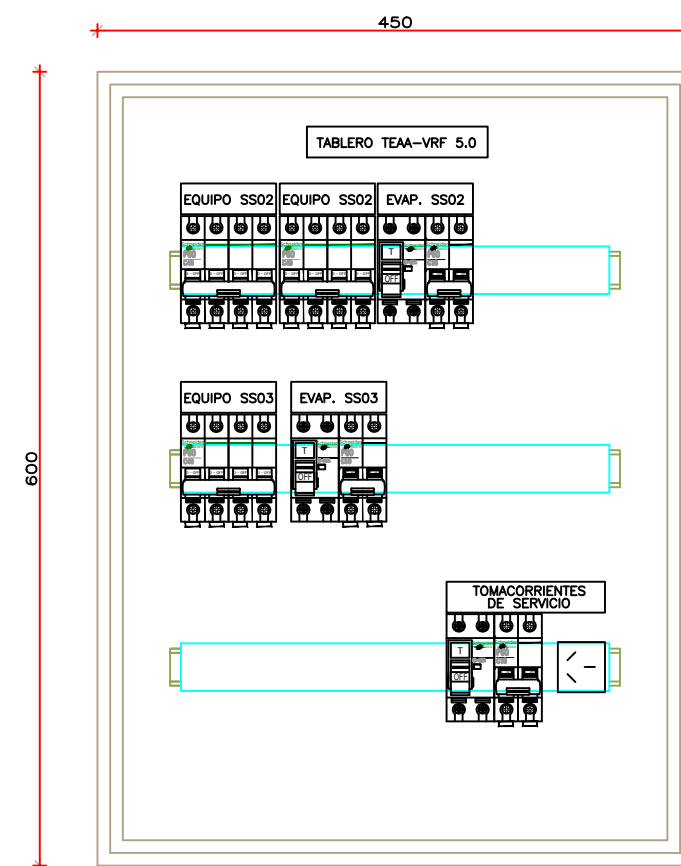

TABLERO TEAA-5

N° DE CIRCUITO	5.1.-UCM	5.2.-UCE	5.3.-UE	5.4.-UCM	5.5.-UE	5.6.-TS
EQUIPO / MAQUINA	SS02-10 HP	SS02-18 HP	EVAP. SS02	SS03-22 HP	EVAP. SS03	TOMCORRIENTE SERVICIO
POTENCIA INSTALADA [kW]	10	16	0.60	22	0.60	-
INTENSIDAD [AMPER]	19	30	4	41	4	2.62
TIPO DE MAQUINA	CONDENSADOR MAESTRO-SS02	CONDENSADOR ESCLAVO-SS02	EVAPORADORES P01-SS02	CONDENSADOR MAESTRO-SS03	EVAPORADORES P00-SS03	TOMACORRIENTE
UBICACION	TERRAZA	TERRAZA	PISO: 1-3-4	TERRAZA	PLANTA BAJA	TERRAZA
LARGO DE CONDUCTOR	6 m	6 m	-	6 m	-	-
CONDUCTOR	4 x 4mm²	4 x 10 mm²	3 x 2,5mm²	4 x 10mm²	3 x 2,5mm²	3 x 2,5mm²
DISYUNTOR DIFERENCIAL	--	-	2 X 25A-30mA	--	2 X 25A-30mA	2 X 25A-30mA
INTERRUPTOR	4 X 25A	4 X 40A	2 X 10A	4 X 50A	2 X 10A	2 X 10A



OBRA:
CONFORME A OBRA - TABLERO ELECTRICO

ESCALA: S/E
PLANO N°

PODER JUDICIAL DE LA PROVINCIA DE SANTA FE

PODER JUDICIAL - ALVEAR 226 - RAFAELA