




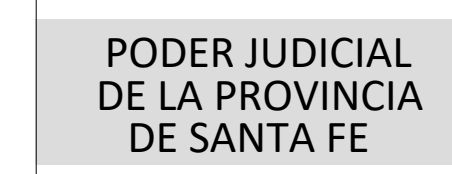

OFICINA DE ARQUITECTURA
DEL PODER JUDICIAL DE SANTA FE

OBRA:
ACONDICIONAMIENTO
TÉRMICO INTEGRAL DEL
EDIFICIO DE CALLE
URQUIZA 2463

UBICACIÓN:

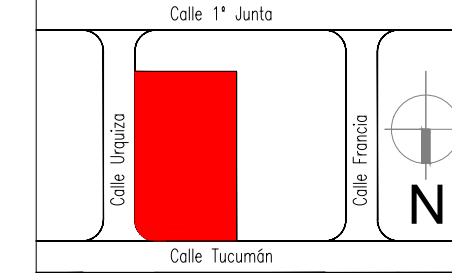

PLANO: INSTALACION TERMOMECANICA PLANTA ALTA

ESCALA:
1:100

FECHA:

NOTA:
CONFORME A OBRA

PLANO Nº:

PLANO N.º

A-02