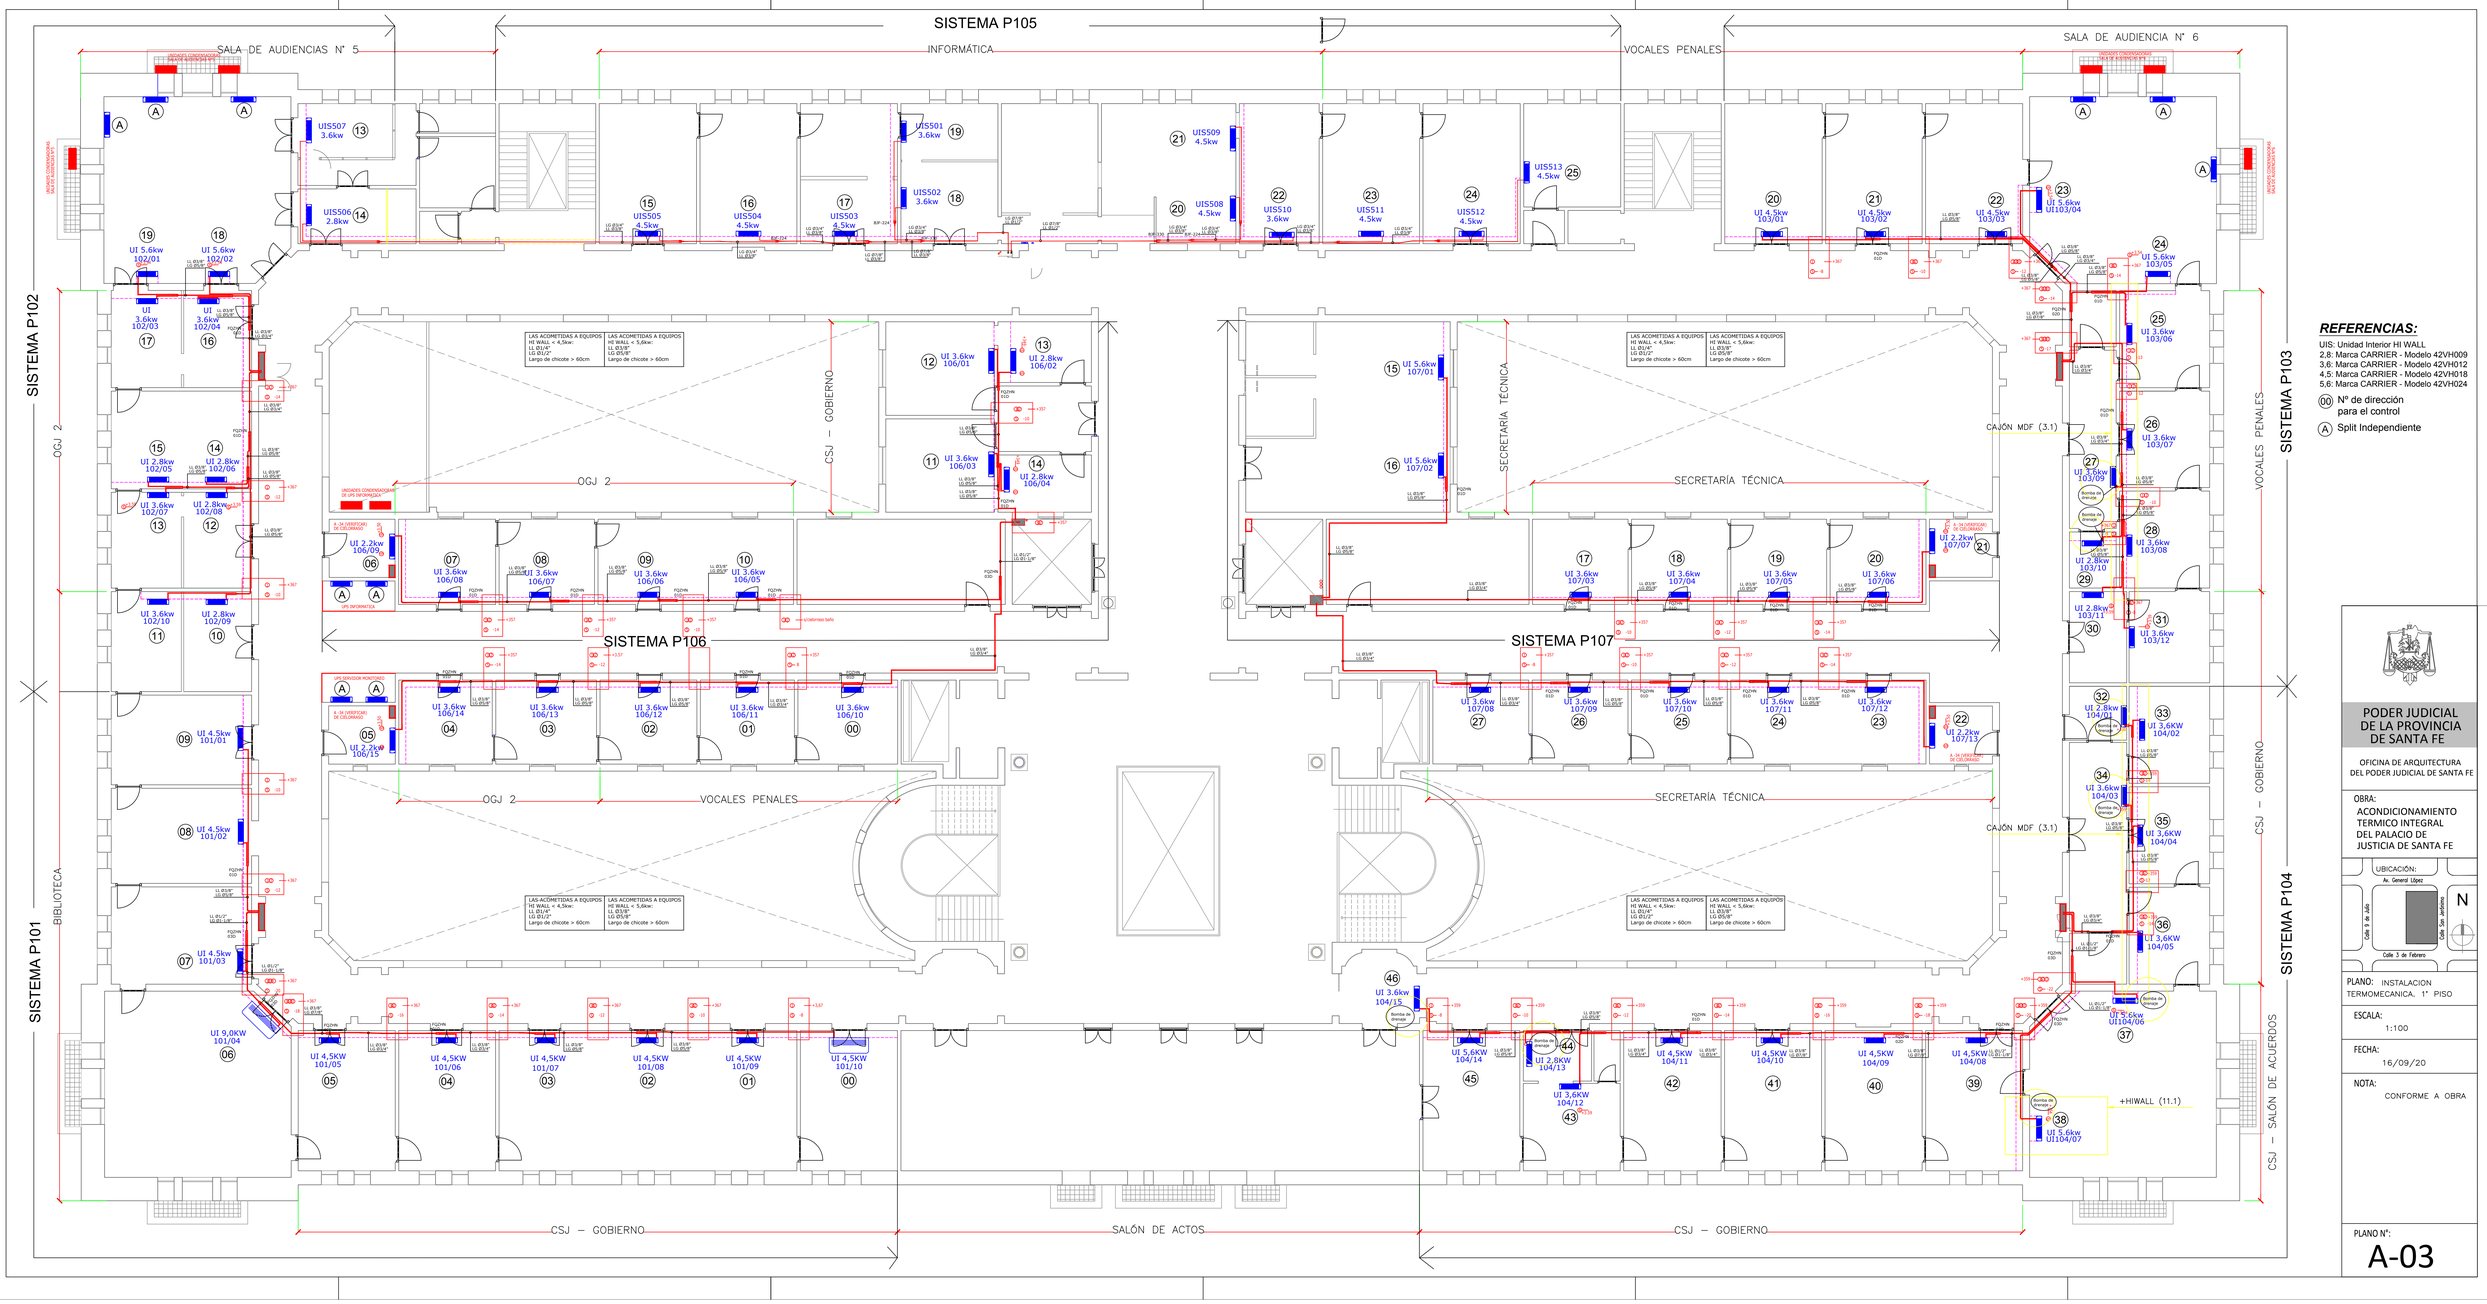
SISTEMA P105
SALA DE AUDIENCIAS N° 5
INFORMÁTICA
VOCALES PENALES
SALA DE AUDIENCIA N° 6
SISTEMA P102
SISTEMA P103
SISTEMA P104
SISTEMA P101
SISTEMA P106
SISTEMA P107
OGJ 2
CSJ – GOBIERNO
SECRETARÍA TÉCNICA
CAJÓN MDF (3.1)
VOCALES PENALES
BIBLIOTECA
CSJ – SALÓN DE ACUERDOS
SALÓN DE ACTOS
+HIWALL (11.1)
REFERENCIAS:
UIS: Unidad Interior HI WALL
2,8: Marca CARRIER - Modelo 42VH009
3,6: Marca CARRIER - Modelo 42VH012
4,5: Marca CARRIER - Modelo 42VH018
5,6: Marca CARRIER - Modelo 42VH024
(00) Nº de dirección para el control
(A) Split Independiente
PODER JUDICIAL DE LA PROVINCIA DE SANTA FE
OFICINA DE ARQUITECTURA DEL PODER JUDICIAL DE SANTA FE
OBRA: ACONDICIONAMIENTO TERMICO INTEGRAL DEL PALACIO DE JUSTICIA DE SANTA FE
UBICACIÓN:
Av. General López
Calle 9 de Julio
Calle San Jerónimo
Calle 3 de Febrero
N
PLANO: INSTALACION TERMOMECANICA. 1° PISO
ESCALA: 1:100
FECHA: 16/09/20
NOTA: CONFORME A OBRA
PLANO N°: A-03