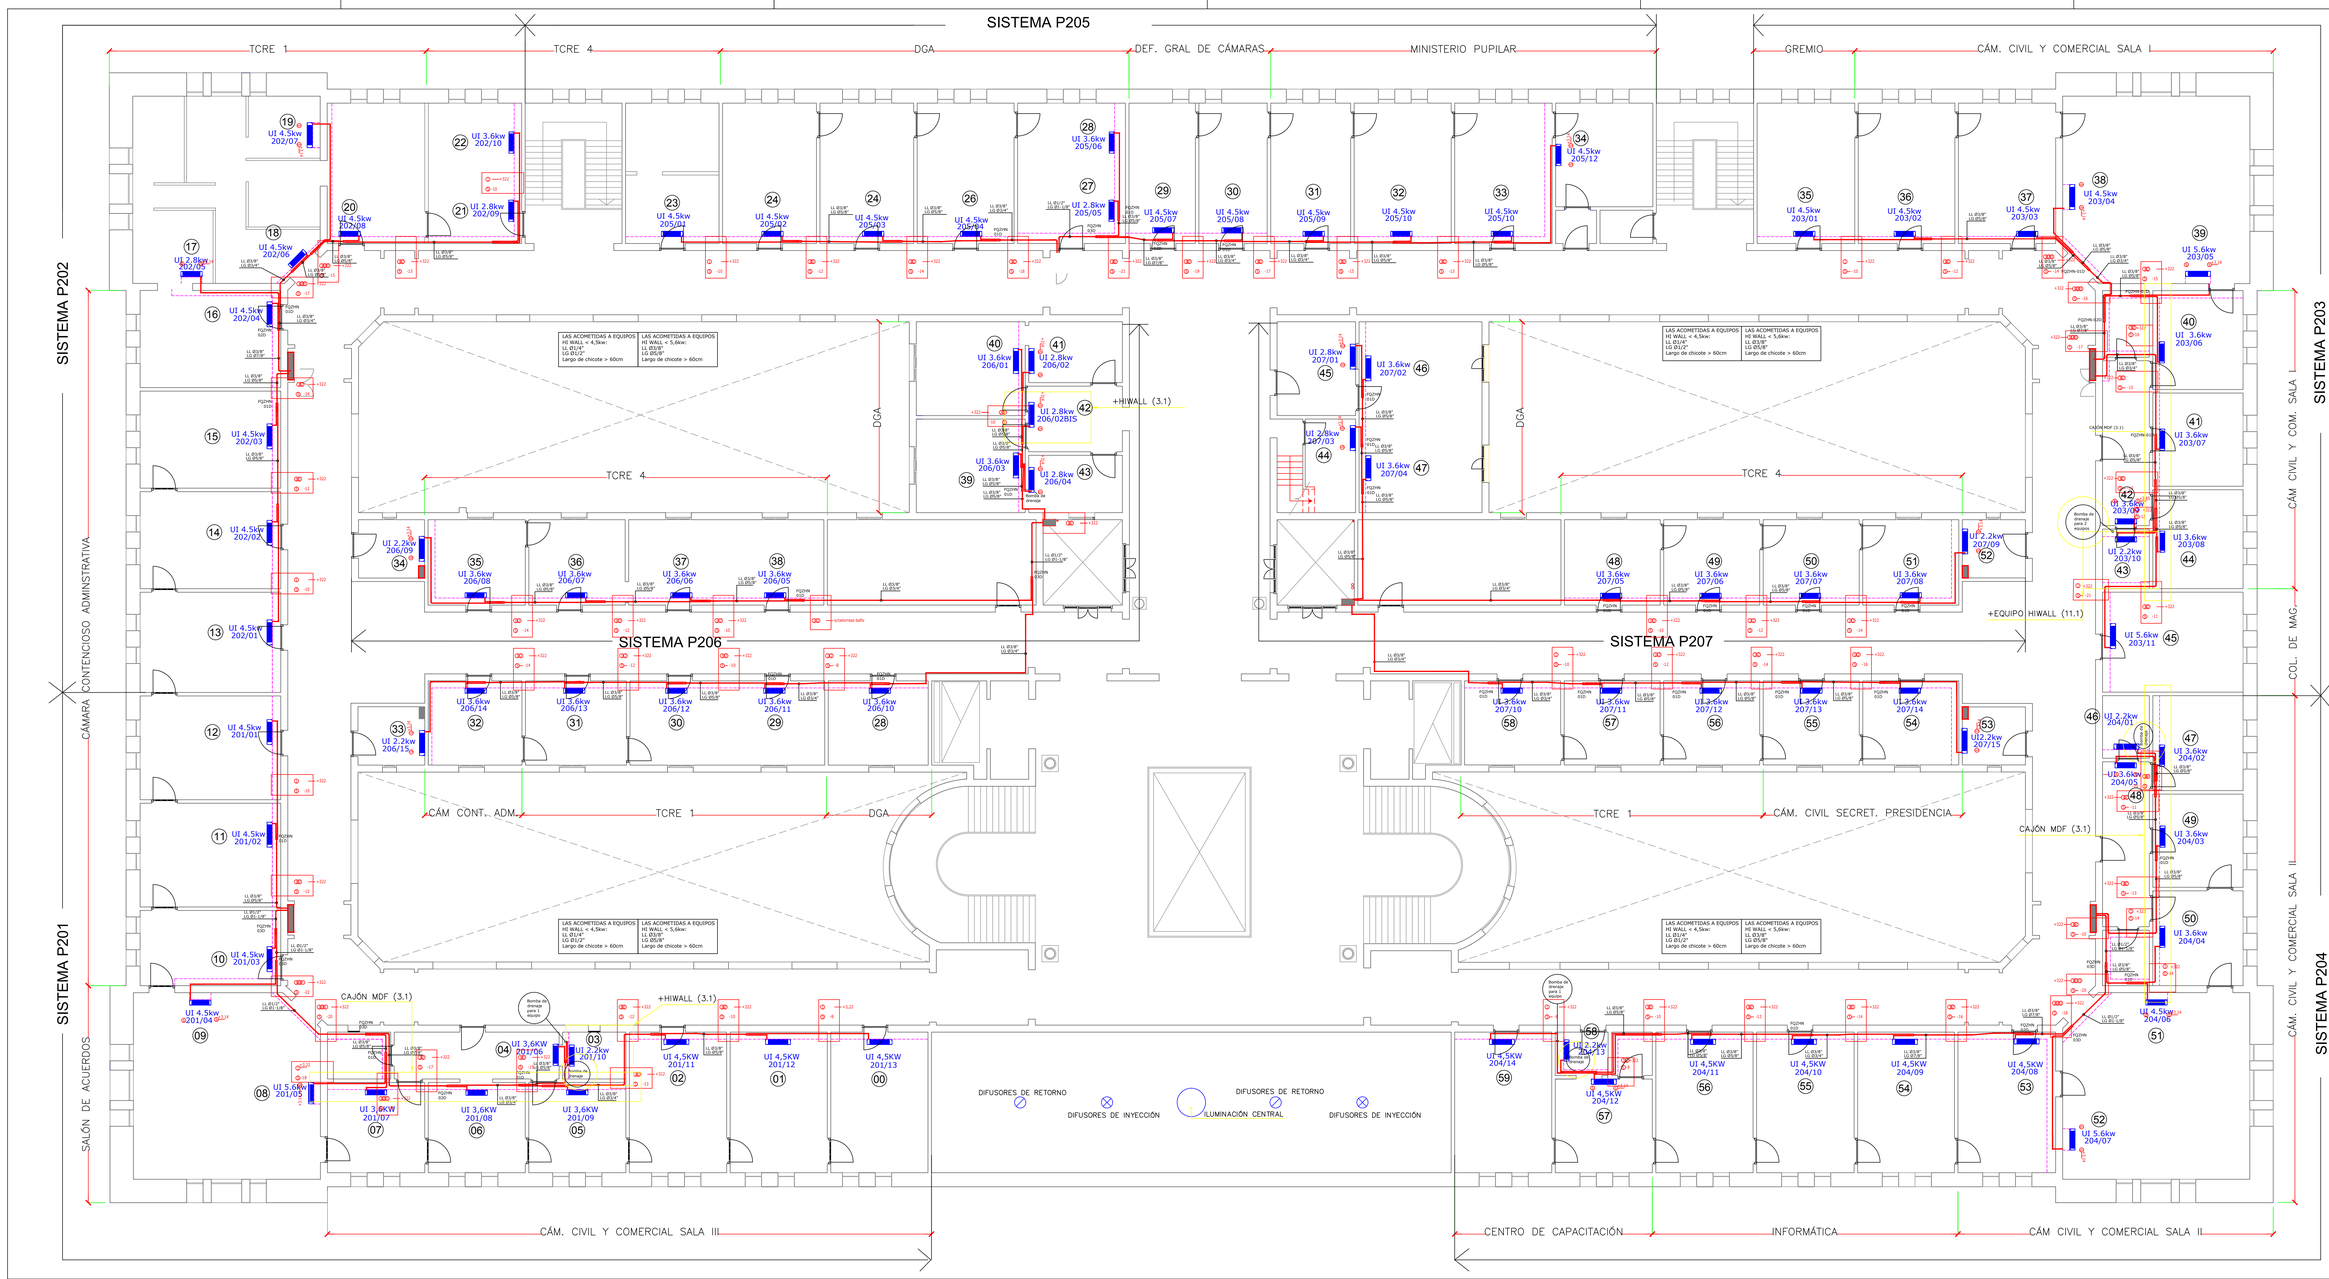

REFERENCIAS:

UIS: Unidad Interior HI WALL
2.8: Marca CARRIER - Modelo 42VH009
3.6: Marca CARRIER - Modelo 42VH012
4.5: Marca CARRIER - Modelo 42VH018
5.6: Marca CARRIER - Modelo 42VH024
(00) Nº de dirección para el control
(A) Split Independiente

PODER JUDICIAL DE LA PROVINCIA DE SANTA FE

OFICINA DE ARQUITECTURA DEL PODER JUDICIAL DE SANTA FE

OBRA: ACONDICIONAMIENTO TERMICO INTEGRAL DEL PALACIO DE JUSTICIA DE SANTA FE

UBICACIÓN: Av. General López, Calle 9 de Julio, Calle Gral. Rondeau, Calle 3 de Febrero

PLANO: INSTALACION TERMOMECÁNICA 2° PISO

ESCALA: 1:100

FECHA: 16/09/20

NOTA: CONFORME A OBRA

PLANO Nº: A-04