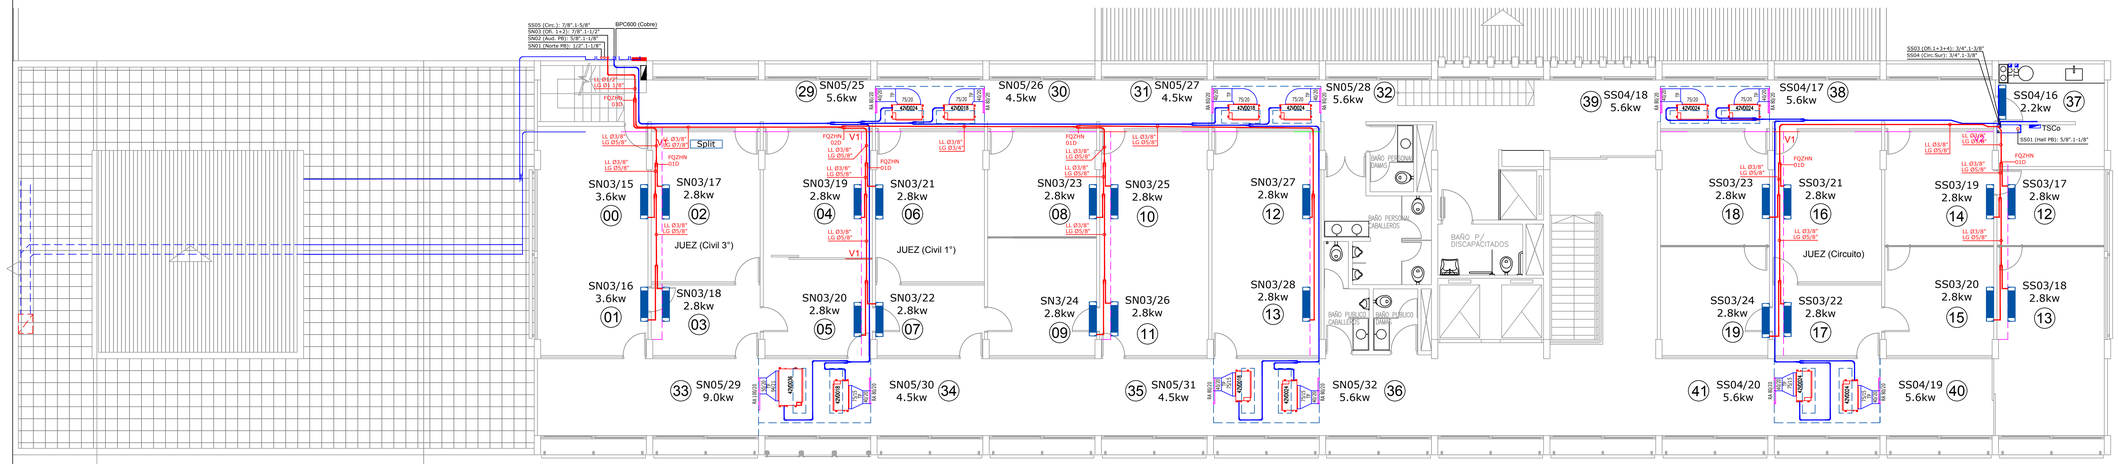

PRIMER PISO

REFERENCIAS:

UI: Unidad Interior HI WALL
2,8: Marca CARRIER - Modelo 42VH009
3,6: Marca CARRIER - Modelo 42VH012
4,5: Marca CARRIER - Modelo 42VH018
5,6: Marca CARRIER - Modelo 42VH024

UI: Unidad Interior HIGH STATIC PRESSURE
4,5: Marca CARRIER - Modelo 42VD018
5,6: Marca CARRIER - Modelo 42VD024
28: Marca CARRIER - Modelo 42VD060

(00) Nº de dirección para el control

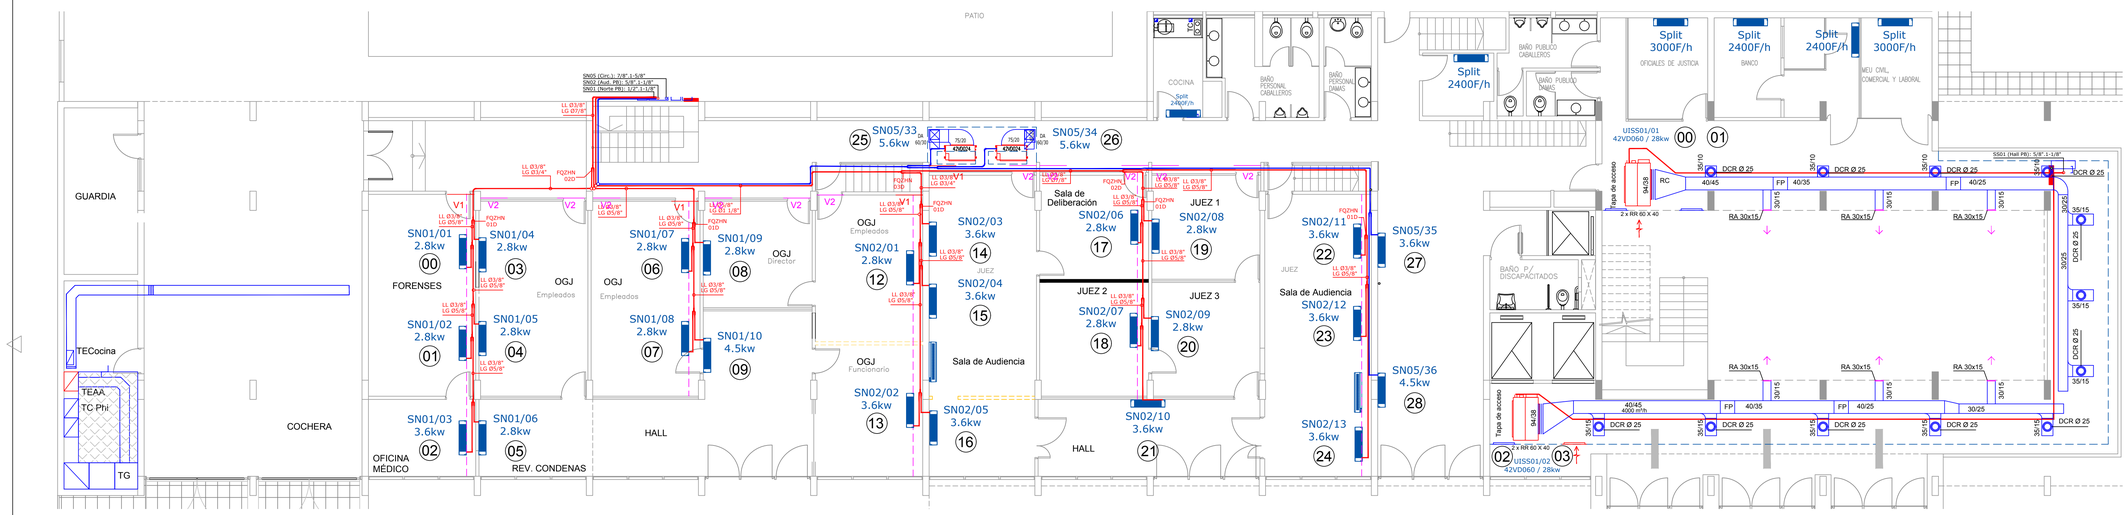

PLANTA BAJA

REFERENCIAS:

UI: Unidad Interior HI WALL
2,8: Marca CARRIER - Modelo 42VH009
3,6: Marca CARRIER - Modelo 42VH012
4,5: Marca CARRIER - Modelo 42VH018
5,6: Marca CARRIER - Modelo 42VH024

UI: Unidad Interior HIGH STATIC PRESSURE
4,5: Marca CARRIER - Modelo 42VD018
5,6: Marca CARRIER - Modelo 42VD024
28: Marca CARRIER - Modelo 42VD060

(00) Nº de dirección para el control

OBRA: CONFORME A OBRA - INSTALACIÓN TERMOMECANICA PLANTA BAJA - PRIMER PISO	ESCALA: 1:75 PLANO N°	
PODER JUDICIAL DE LA PROVINCIA DE SANTA FE		
PODER JUDICIAL - ALVEAR 226 - RAFAELA		01