


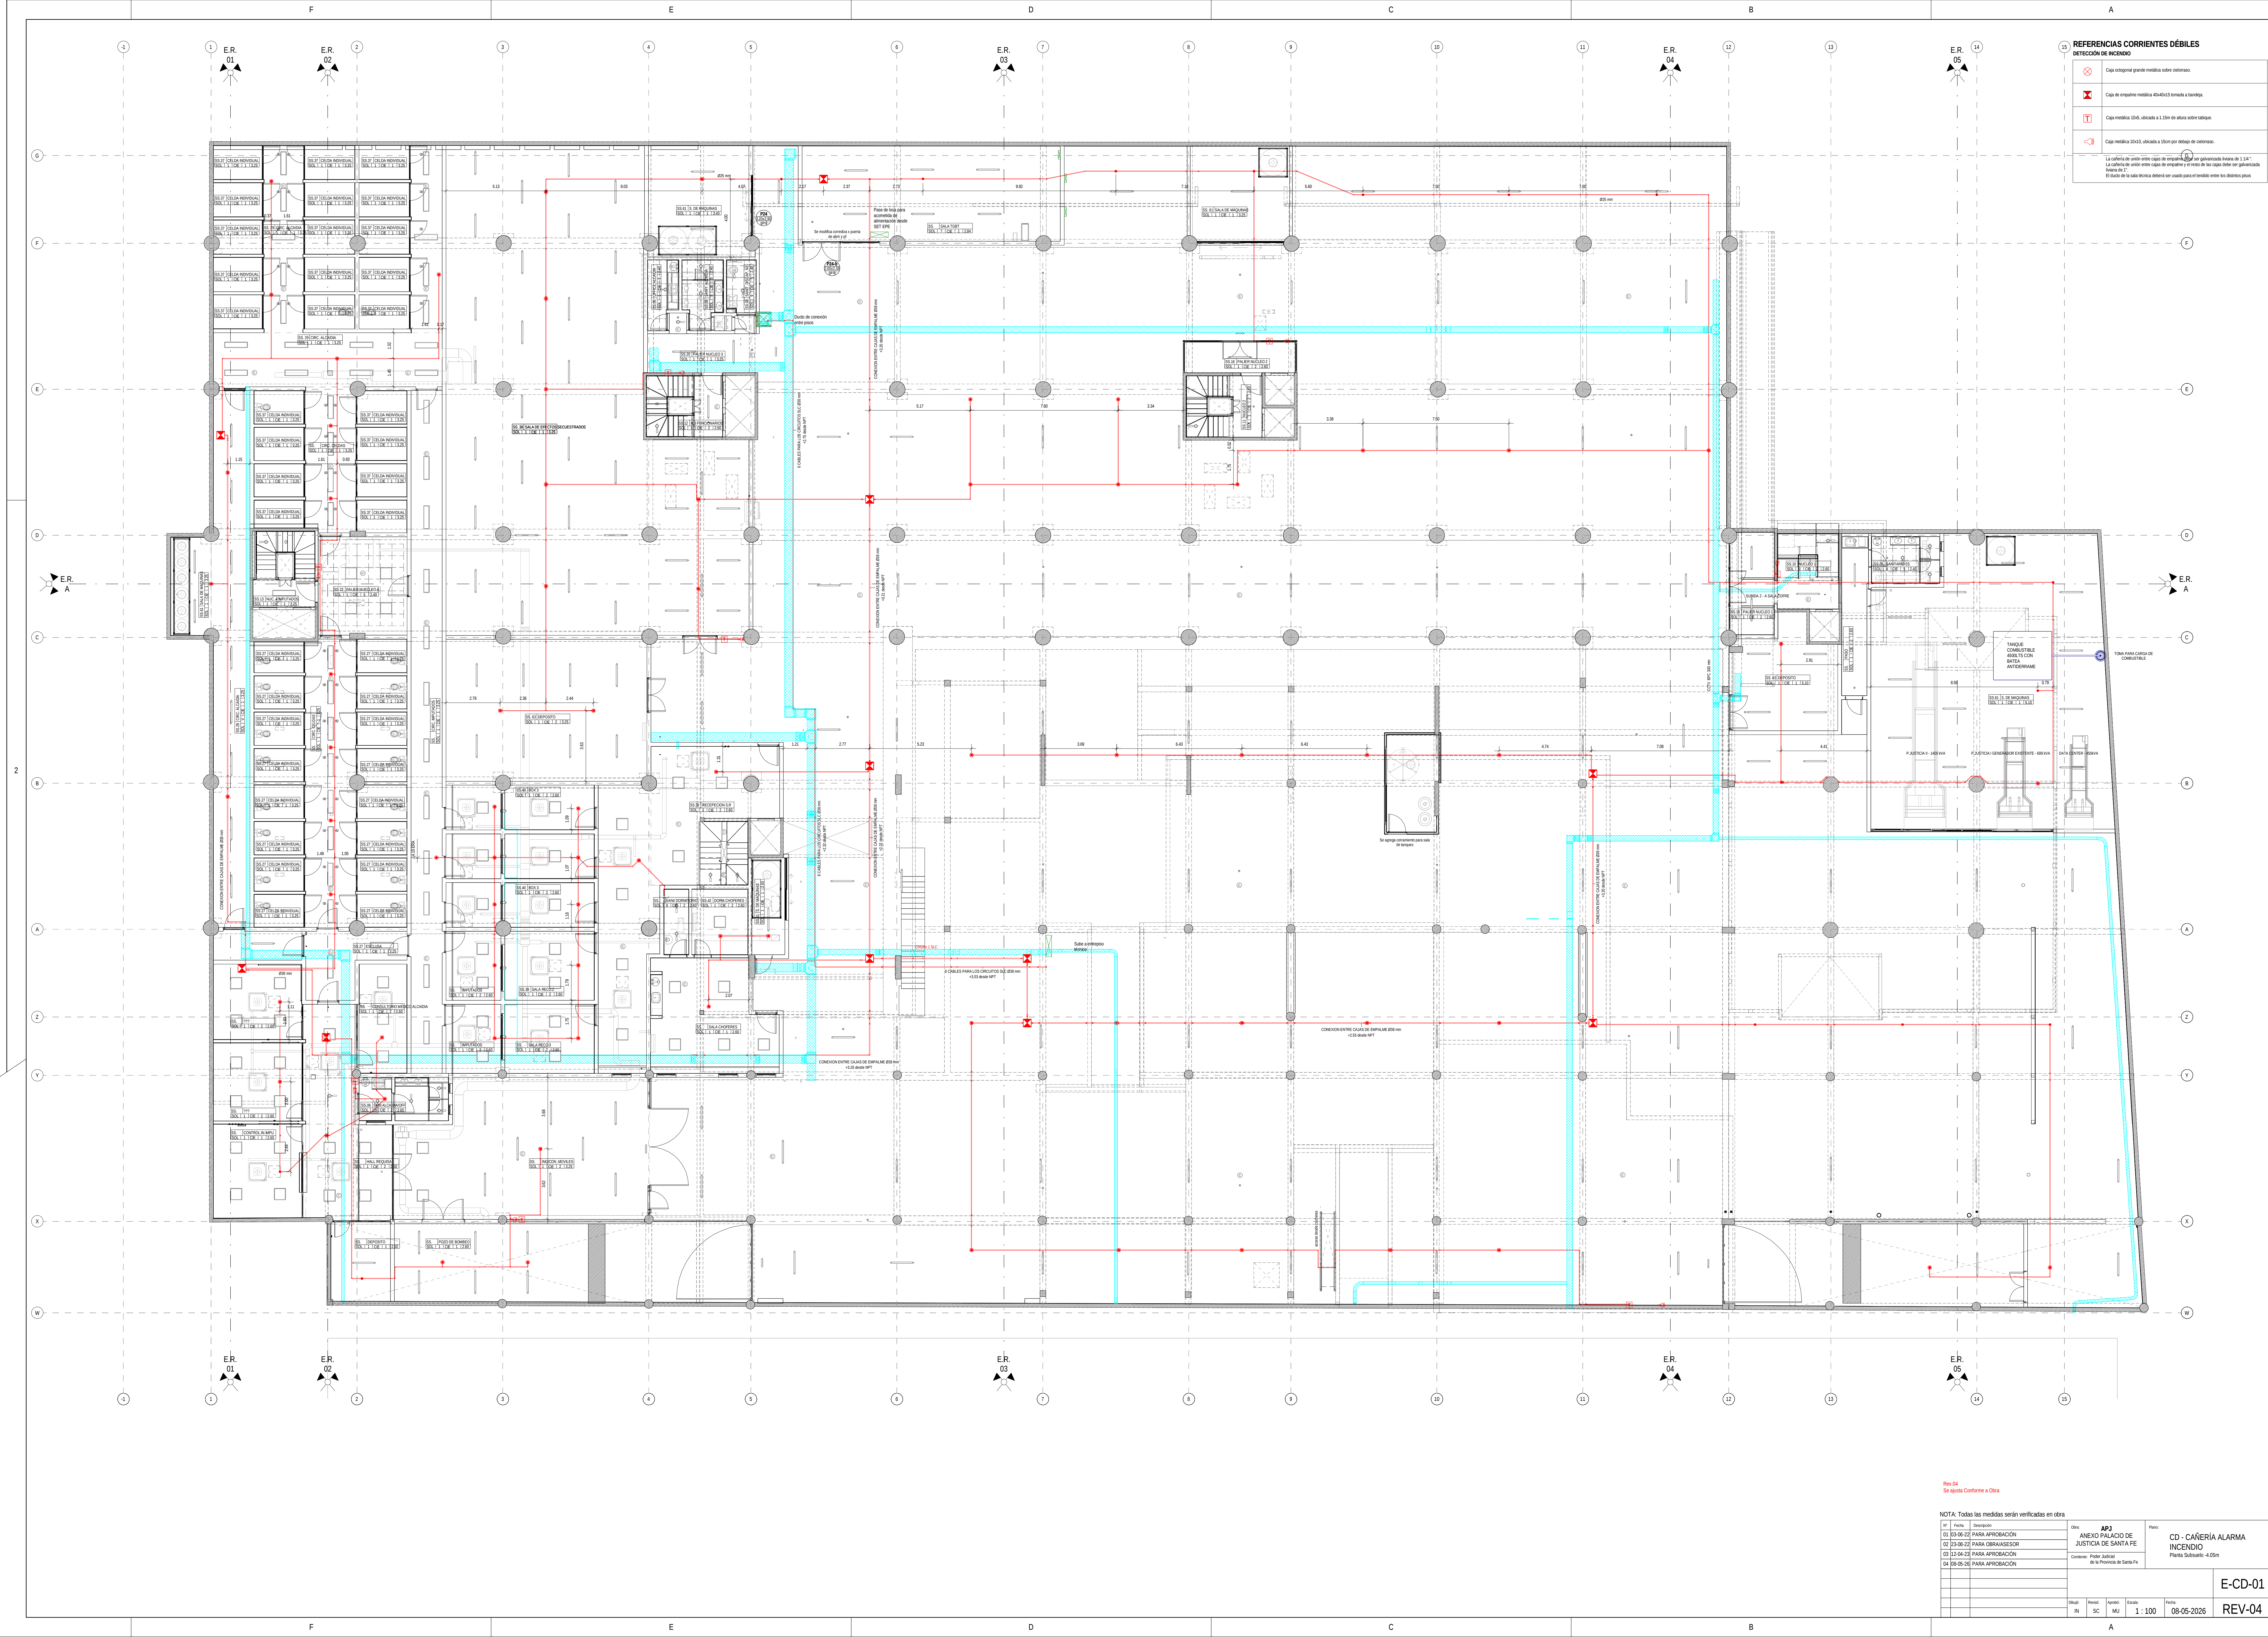

15 REFERENCIAS CORRIENTES DÉBILES	
DETECCIÓN DE INCENDIO	

Rev 04
Se ajusta Conforme a Obra

NOTA: Todas las medidas serán verificadas en obra

Fecha		Descripción		Diseño		Punto	

CD - CAÑERÍA ALARMA INCENDIO
Planta Subsuelo - 4.05m